


Bilaga 6.2 Gemensamhetsanläggning för VA

FÖRKLARINGAR

- FASTIGHETSGRÄNS
- BEF. VATTENLEDNING
- BEF. VATTENLEDNING, VA SYD
- BEF. LEDNING, DAGVATTEN
- BEF. LEDNING, DAGVATTEN, VA SYD
- BEF. LEDNING, SPILLVATTEN
- BEF. LEDNING, SPILLVATTEN, VA SYD
- SLOPAD LEDNING, SPILLVATTEN
- BEF. NEDSTIGNINGSBRUNN, DAGVATTEN
- BEF. TILLSYNSBRUNN, DAGVATTEN
- BEF. RENSBRUNN, DAGVATTEN
- BEF. NEDSTIGNINGSBRUNN, SPILLVATTEN
- BEF. TILLSYNSBRUNN, SPILLVATTEN
- BEF. RENSBRUNN, SPILLVATTEN
- BEF. FETTAVSKILJARE, SPILLVATTEN

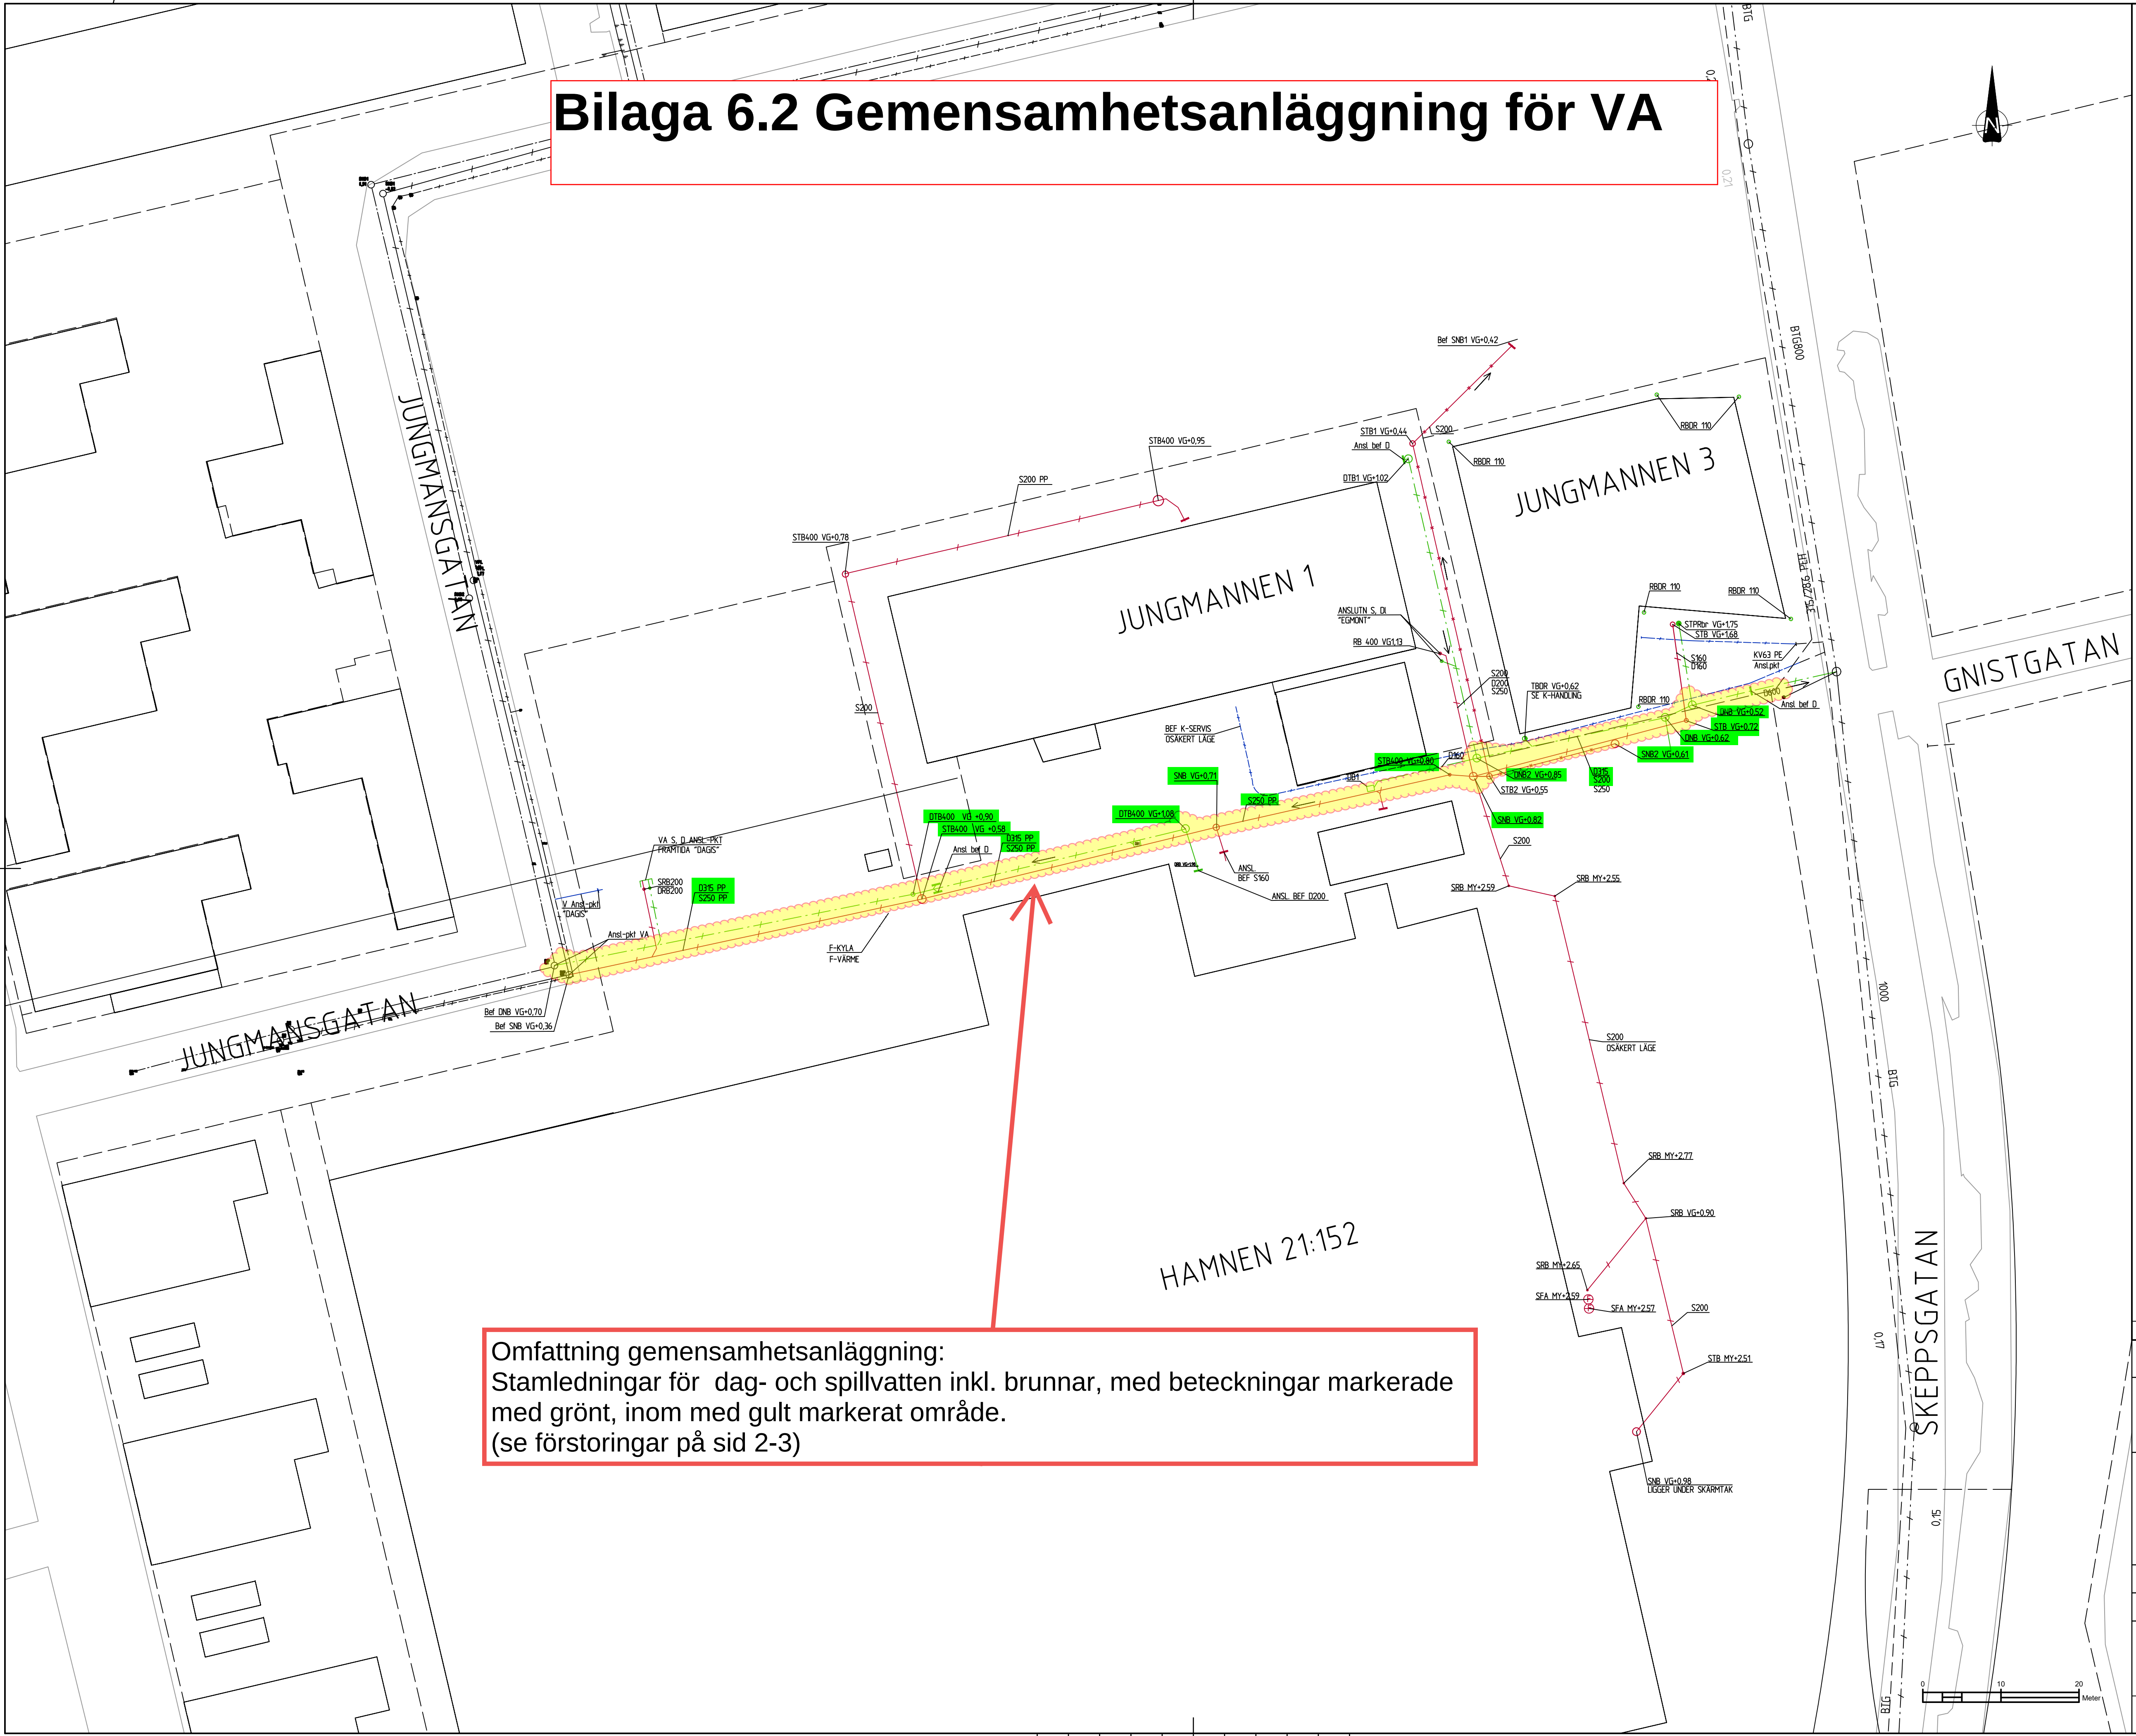

Omfattning gemensamhetsanläggning:
Stamledningar för dag- och spillvatten inkl. brunnar, med beteckningar markerade med grönt, inom med gult markerat område.
(se förstoringar på sid 2-3)

HÄNVISNINGAR

KOORDINATSYSTEM
- SWEREF 99 13 30
HÖJDSYSTEM
- RH 2000

BET	ANT	ÄNDRINGEN AVSER	DATUM	SIGN
-----	-----	-----------------	-------	------

RELATIONSHANDLING



UPPDRAG NR 360087	RITAD AV K. HÖGSTRAND	HANDLAGGARE K. HÖGSTRAND
DATUM 2026-06-29	ANSVARIG S. AGUAYO	

OMLÄGGNING FÖR GEMENSAM VA-ANLÄGGNING
FÖR JUNGMANNEN 1, 3 SAMT HAMNEN 21:152
RELATIONSHANDLING VA

SKALA 1:400	NUMMER R-51-1-01	BET
----------------	---------------------	-----

