

**FÖRKLARINGAR**

MÅTT  
 PLUSHÖJDER ANGES I METER, ÖVRIGA MÅTT ANGES I MM,  
 DÄR EJ ANNAN ENHET ANGES.

- BRANDCELLSGRÄNS EI30
- BRANDKLASS (EX)
- EI30-SmC BRANDTEKNISK KLASS PÅ DÖRR  
ELLER GLASPARTI (EX)
- BEF. VÄGG
- FÖNSTER/GLASPARTI
- BEF DÖRR, GLASAD
- BEF DÖRR

FG-25,60 PLUSHÖJD (EXEMPEL) ÖK FG

**BETECKNINGAR:**

- ◀ GENOMLYST VÄGLEDANDE  
UTRYMNINGSSKYLT
- ◀ EFTERLYSANDE VÄGLEDANDE  
UTRYMNINGSSKYLT
- ⊙ DÖRRAUTOMATIK
- ⊙ MAGNETKONTAKT DÖRR
- ⊙ DÖRR FÖRSEDD MED FREE-SWING
- AD9AV DÖRRLITTERA (EX)



REK	ANT	ÄNDRINGEN AVSER	DATUM	SGH
<b>RELATIONSHANDLING</b>				

**Malmö stad**  
**Stadsfastigheter**

**DJUPADALSSKOLAN**  
 NY-, TILL- OCH OMBYGGNAD


**ARKITEKTGRUPPEN**

PROJEKT NR 201730-7	REDAV AV AD	PROJEKT NR 040-103535
DATUM 2021-05-03	REVISOR NIKLAS OLSSON	ANSVARIG NIKLAS OLSSON

**DJUPADAL 2, MALMÖ**  
**PLAN 0**

OBJEKTSNUMMER 6907	BYGGNAD A	PLAN 00	DEL 40	UNDERGRUPP A
SKALA 1:100	BYGGNADSGRUPP A-40-1-A00	REK		

SKALA 1:100 (A1) 0 5 10

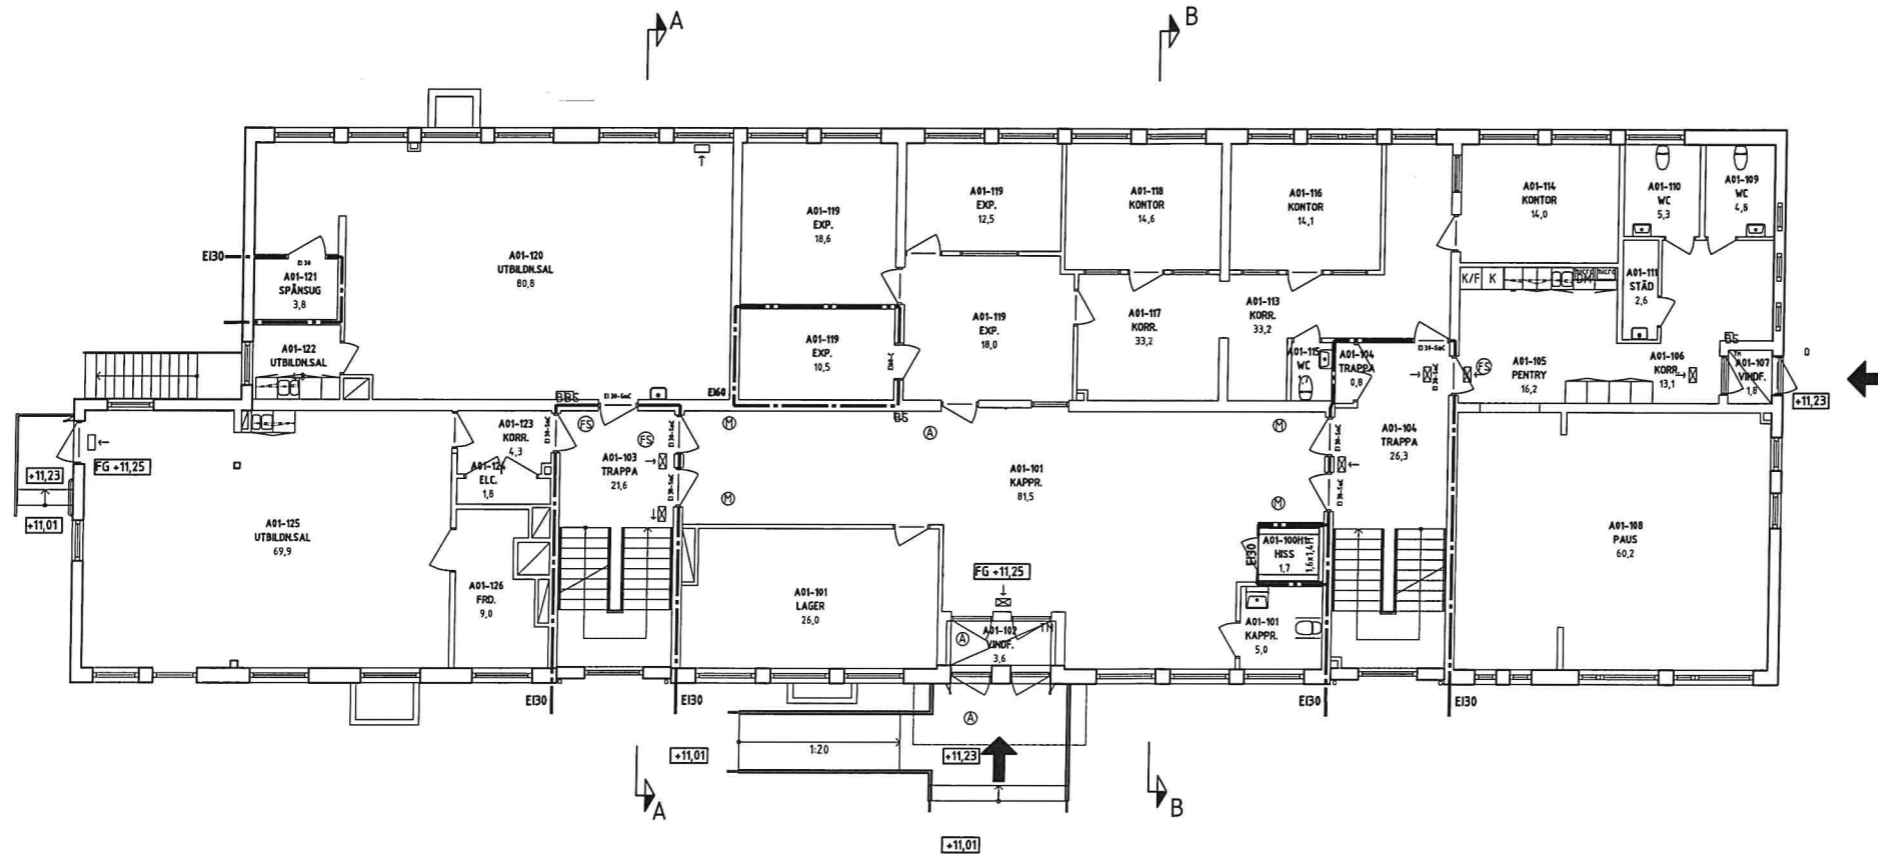

**FÖRKLARINGAR**

**MÅTT**  
 PLUSHÖJDER ANGES I METER, ÖVRIGA MÅTT ANGES I MM,  
 DÄR EJ ANNAN ENHET ANGES.

- BRANDCELLSGRÄNS E130
- E130 BRANDKLASS (EX)
- E130-SmC BRANDTEKNISK KLASS PÅ DÖRR  
ELLER GLASPARTI (EX)
- BEF. VÄGG
- FÖNSTER/GLASPARTI
- BEF DÖRR, GLASAD
- BEF DÖRR
- FG+25,60 PLUSHÖJD (EXEMPEL) ÖK FG

**BETECKNINGAR:**

- ☐ GENOMLYST VÄGLEDANDE  
UTRYMNINGSSKYLT
- ☐ EFTERLYSANDE VÄGLEDANDE  
UTRYMNINGSSKYLT
- ⓐ DÖRRAUTOMATIK
- ⓑ MAGNETKONTAKT DÖRR
- ⓒ DÖRR FÖRSEDD MED FREE-SWING



RET	ANT	ÄNDRINGEN AVSEER	DATUM	SEK
<b>RELATIONSHANDLING</b>				



**DJUPADALSSKOLAN**  
 NY-, TILL- OCH OMBYGGNAD

PROJEKT NR  
**6B64**



FÖRETAG  
 ARKITEKTGRUPPEN I MALMÖ AB

TEL  
 040-103535

UPPGIFTSNUMMER  
 201730-7

REVISOR  
 AD

ANSVARIG  
 NIKLAS OLSSON

DATUM  
 2021-05-03

ANSVARIG  
 NIKLAS OLSSON

OBJEKTSNUMMER  
 6907

BYGGNAD  
 A

PLAN  
 01

DEL  
 40


DISCIPLIN  
 A

SKALA  
 1:100

REVISOR  
 A-40-1-A10

RET

SKALA 1:100 (A1) 0 5 10

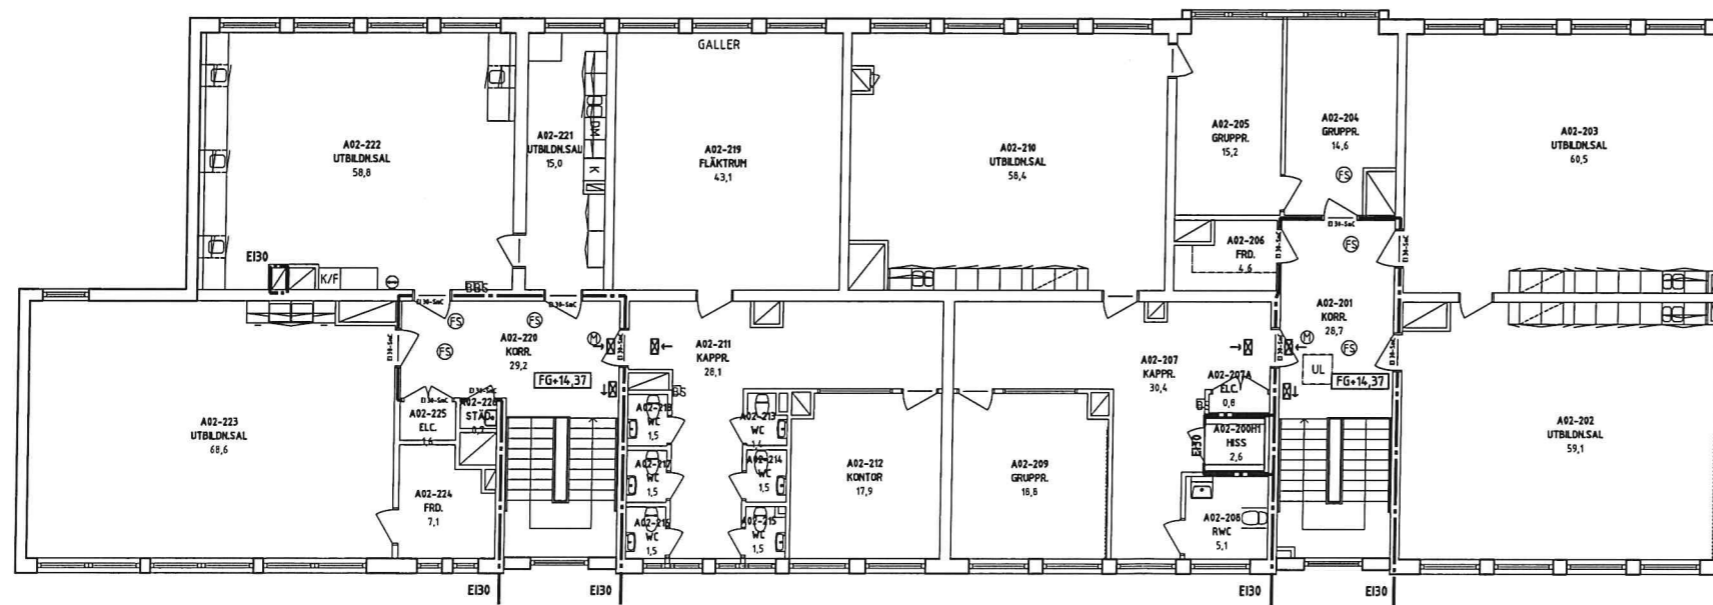

**FÖRKLARINGAR**

**MÅTT**  
 PLUSHÖJDER ANGES I METER, ÖVRIGA MÅTT ANGES I MM,  
 DÄR EJ ANNAN ENHET ANGES.

- BRANDCELLSGRÄNS EI30
- EI30 BRANDKLASS (EX)
- EI30-SmC BRANDTEKNISK KLASS PÅ DÖRR  
ELLER GLASPARTI (EX)


- BEF. VÄGG
- FÖNSTER/GLASPARTI

- BEF DÖRR, GLASAD
- BEF DÖRR

FG-25,60 PLUSHÖJD (EXEMPEL) ÖK FG


**BETECKNINGAR:**

- ← GENOMLYST VÄGLEDANDE  
UTRYMNINGSSKYLT
- ← EFTERLYSANDE VÄGLEDANDE  
UTRYMNINGSSKYLT
- ⊙ DÖRRAUTOMATIK
- ⊙ MAGNETKONTAKT DÖRR
- ⊙ DÖRR FÖRSEDD MED FREE-SWING

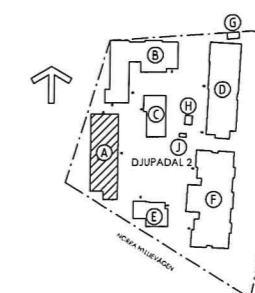

BET	ANT	ÄNDRINGEN AVSER	DATUM	SKR
<b>RELATIONSHANDLING</b>				
		<b>Malmö stad Stadsfastigheter</b>		
DJUPADALSSKOLAN NY-, TILL- OCH OMBYGGNAD				PROJEKT NR. 6B64
		<b>ARKITEKT GRUPPEN</b>		
FÖRETAG ARKITEKTGRUPPEN I MALMÖ AB		TEL 040-103535		
UPPGIFTSNUMMER 201730-7	BETÄG AV AD	HANDLEDARE NIKLAS OLSSON		
DATUM 2021-05-03	REV. DATUM	ANSVARIG NIKLAS OLSSON		
<b>DJUPADAL 2, MALMÖ PLAN 2</b>				
OBJEKTSNUMMER 6907	BYGGNAD A	PLAN 02	DEL 40	DISCIPLIN A
SKALA 1:100	RITINGSNUMMER A-40-1-A20		BET	

SKALA 1:100 (A1) 0 5 10

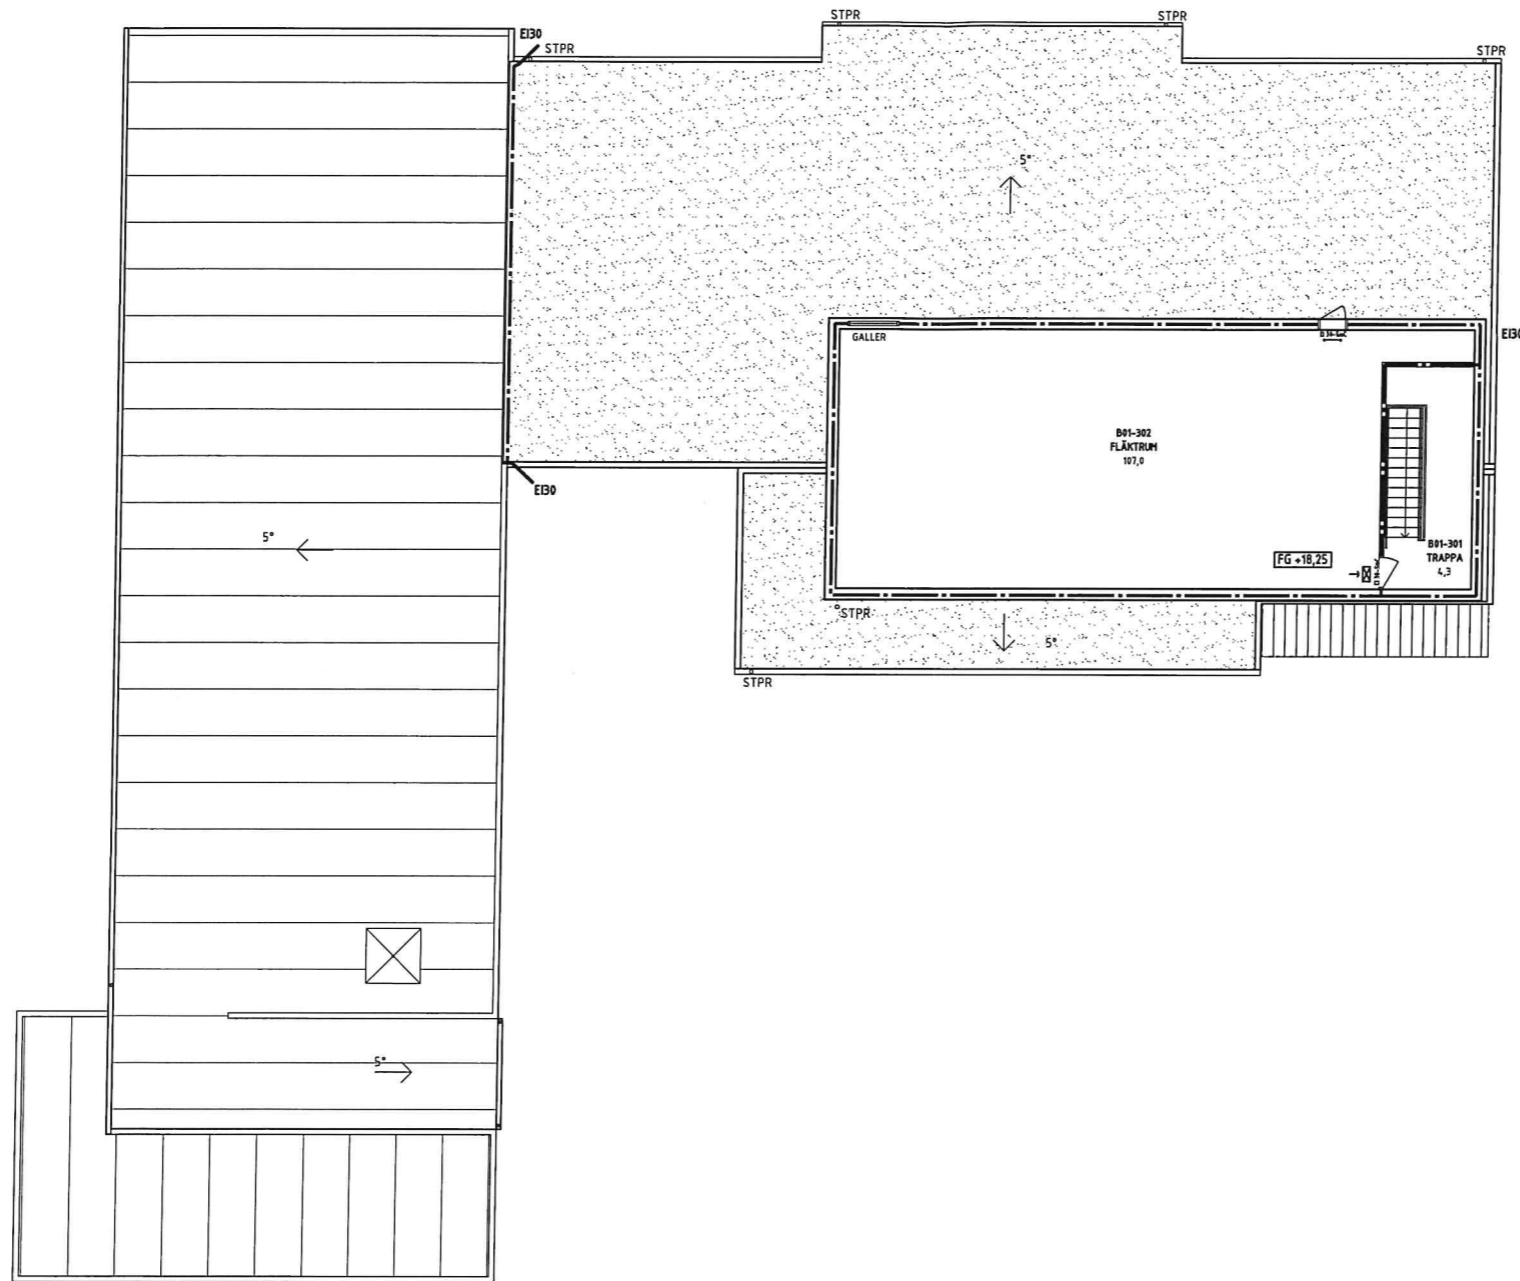

**FÖRKLARINGAR**

**MÅTT**  
 PLUSHÖJDER ANGES I METER, ÖVRIGA MÅTT ANGES I MM,  
 DÄR EJ ANNAN ENHET ANGES.

--- BRANDCELLSGRÄNS E130  
 E130 BRANDKLASS (EX)  
 E130-SmC BRANDTEKNISK KLASS PÅ DÖRR  
 ELLER GLASPARTI (EX)

— BEF. VÄGG  
 — FÖNSTER/GLASPARTI  
 — BEF DÖRR, GLASAD  
 — BEF DÖRR

FG+25,60 PLUSHÖJD (EXEMPEL) ÖK FG


**BETECKNINGAR:**

◻ ← GENOMLYST VÄGLEDANDE  
 UTRYMNINGSKYLT  
 ◻ ← EFTERLYSAND VÄGLEDANDE  
 UTRYMNINGSKYLT  
 ⓐ DÖRRAUTOMATIK  
 ⓑ MAGNETKONTAKT DÖRR  
 ⓓ DÖRR FÖRSEDD MED FREE-SWING



BET	ANT	ÄNDRINGEN AVSER	DATUM	SKA
<b>RELATIONSHANDLING</b>				
 Malmö stad <b>Stadsfastigheter</b>		PROJEKT NR <b>DJUPADALSSKOLAN</b> NY-, TILL- OCH OMBYGGNAD <b>6B64</b>		
 ARKITEKT <b>GRUPPEN</b>		FÖRETAG ARKITEKTGRUPPEN I MALMÖ AB TEL. 040-103535 UPPDRAGSNUMMER 201730-7 RITAD AV AD HANDELSÄGARE NIKLAS OLSSON DATUM 2021-05-03 REV. DATUM ANSVARIG NIKLAS OLSSON		
<b>DJUPADAL 2, MALMÖ</b> <b>PLAN 3</b>				
OBJEKTNUMMER	BYGGNAD	PLAN	DEL	UNDERGRUPP / DISCIPLIN
6907	B	03	40	A
SKALA	RITINGSNUMMER		BET	
1:100	A-40-1-B30			

SKALA 1:100 (A1) 0 5 10

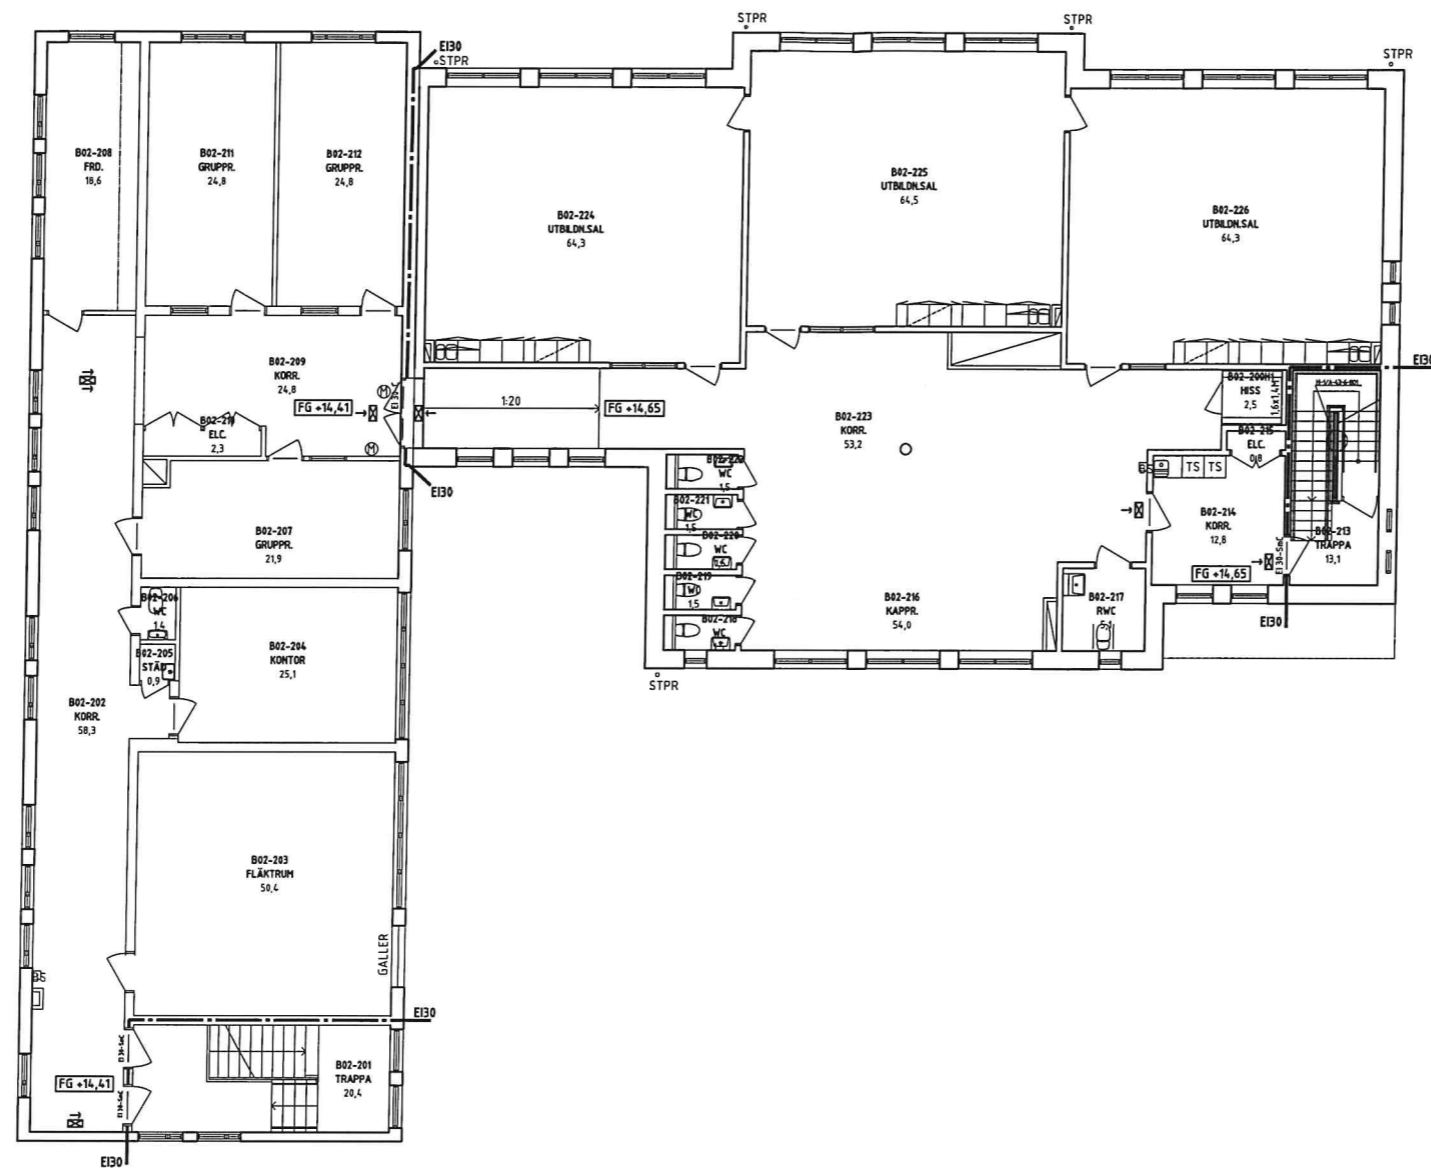

**FÖRKLARINGAR**

**MÅTT**  
 PLUSHÖJDER ANGES I METER, ÖVRIGA MÅTT ANGES I MM,  
 DÄR EJ ANNAN ENHET ANGES.

BRANDCELLSGRÄNS E30  
 BRANDKLASS (EX)  
 BRANDTEKNISK KLASS PÅ DÖRR  
 ELLER GLASPARTI (EX)

BEF. VÄGG  
 FÖNSTER/GLASPARTI  
 BEF DÖRR, GLASAD  
 BEF DÖRR

PLUSHÖJD (EXEMPEL) ÖK FG


**BETECKNINGAR:**

GENOMLYST VÄGLEDANDE  
 UTRYMNINGSSKYLT  
 EFTERLYSANDE VÄGLEDANDE  
 UTRYMNINGSSKYLT  
 DÖRRAUTOMATIK  
 MAGNETKONTAKT DÖRR  
 DÖRR FÖRSEDD MED FREE-SWING



BET	ANT	ÄNDRINGEN AVSER	DATUM	SGR
<b>RELATIONSHANDLING</b>				
 Malmö stad <b>Stadsfastigheter</b>		PROJEKT NR: <b>6B64</b>		
<b>DJUPADALSSKOLAN</b> NY-, TILL- OCH OMBYGGNAD				
 <b>ARKITEKTGRUPPEN</b>		FÖRETAG: ARKITEKTGRUPPEN I MALMÖ AB TEL: 040-103535		
UPPDRAGSNUMMER	201730-7	UTFÖRARE	AD	HANDLÄGGARE NIKLAS OLSSON
DATUM	2021-05-03	REVISOR	REV. DATUM	ANSVARIG NIKLAS OLSSON
<b>DJUPADAL 2, MALMÖ</b> <b>PLAN 2</b>				
OBJEKTSNUMMER	6907	BYGGNAD	PLAN	DEL
SKALA	1:100	BYGGNAD	PLAN	DEL
BYGGNAD	B	PLAN	02	DEL
DISCIPLIN			40	A

SKALA 1:100 (A1) 0 5 10

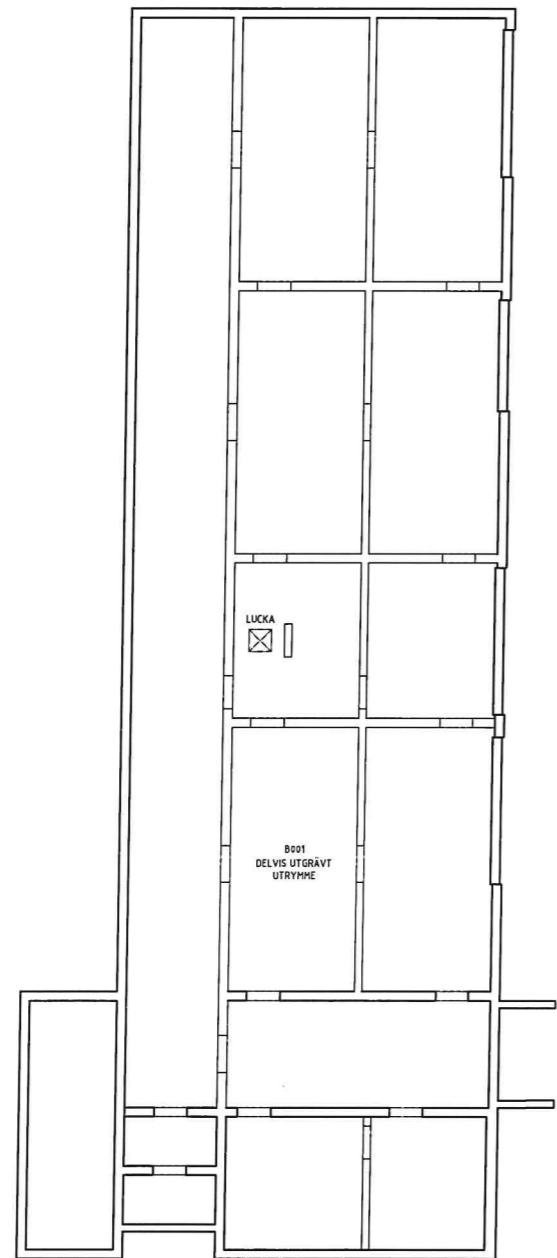

**FÖRKLARINGAR**


MÄTT ANGES I MILLIMETER.  
FÖR PLUSHÖJDER MM SE SEKTIONER.

- UPPSTIGNINGSLUCKA
- ÖPPNING I VÄGG
- BEF. VÄGG



OBJ	ANT	ÄNDERINGEN AVSER	DATUM	SIGN
<b>RELATIONSHANDLING</b>				
		<b>Malmö stad Stadsfastigheter</b>		
<b>DJUPADALSSKOLAN</b> NY-, TILL- OCH OMBYGGNAD				PROJEKT NR <b>6B64</b>
<b>ARKITEKTGRUPPEN</b>				
FÖRETAG		TEL		
ARKITEKTGRUPPEN I MALMÖ AB		040-103535		
OPPGAVSNUMMER	RITAD AV	HANDLÄGGARE		
201730-7	AD	NIKLAS OLSSON		
DATUM	REV DATUM	ANSVARIG		
2021-05-03		NIKLAS OLSSON		
<b>DJUPADAL 2, MALMÖ</b> <b>PLAN 0</b>				
OBJEKTSNUMMER	BYGGNAD	PLAN	DEL	UNDERGRUPP
6907	B	00	40	A
SKALA	RITINGSNUMMER		OBJ	
1:100	A-40-1-B00			

SKALA 1:100 (A1) 0 5 10

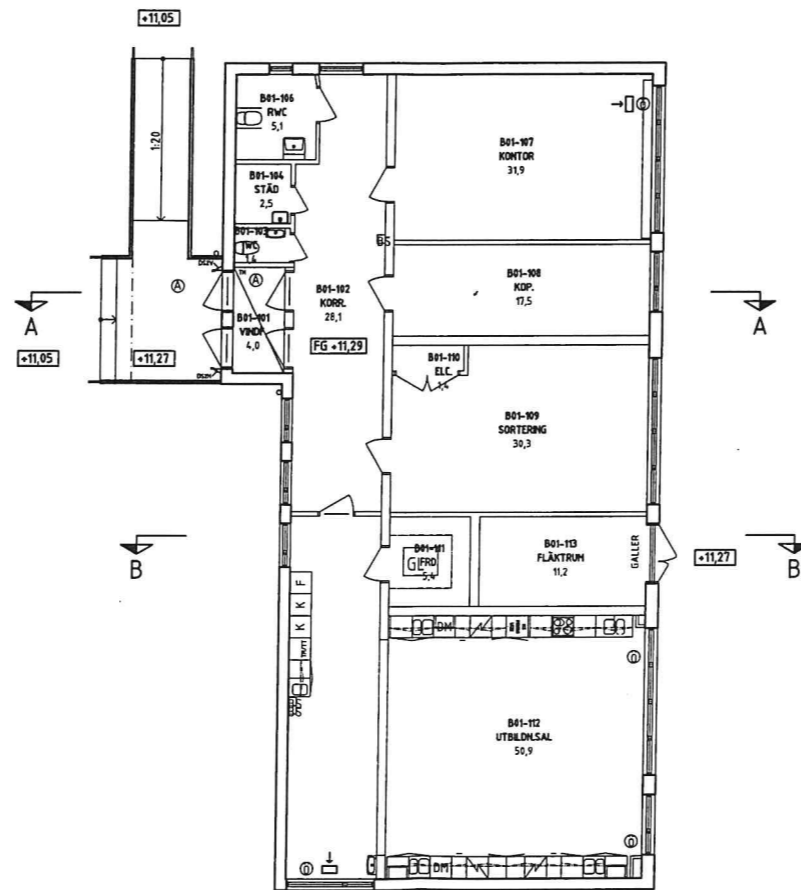

**FÖRKLARINGAR**

**MÅTT**  
 PLUSHÖJDER ANGES I METER, ÖVRIGA MÅTT ANGES I MM,  
 DÄR EJ ANNAN ENHET ANGES.

- BRANDELLSGRÄNS E30
- E30 BRANDKLASS (EX)
- E30-SmC BRANDELLS KLASS PÅ DÖRR  
ELLER GLASPARTI (EX)
- BEF. VÄGG
- FÖNSTER/GLASPARTI
- BEF DÖRR, GLASAD
- BEF DÖRR

FG-25,60 PLUSHÖJD (EXEMPEL) ÖK FG

**BETECKNINGAR:**

- ← GENOMLYST VÄGLEDANDE  
UTRYMNINGSSKYLT
- ← EFTERLYSANDE VÄGLEDANDE  
UTRYMNINGSSKYLT
- ⊙ DÖRRAUTOMATIK
- ⊕ MAGNETKONTAKT DÖRR
- ⊖ DÖRR FÖRSEDD MED FREE-SWING



BET	ART	JÄRNKENN AVSER	DATUM	SKR
RELATIONSHANDLING				



**DJUPADALSSKOLAN**  
 NY-, TILL- OCH OMBYGGNAD

PROJEKT NR.  
 6B64



FÖRETAG ARKITEKTGRUPPEN I MALMÖ AB	TEL. 040-103535
UPPGÄVNUMMER 201730-7	ANSVARIG AD NIKLAS OLSSON
DATUM 2021-05-03	REVISOR ANSVARIG NIKLAS OLSSON




**DJUPADAL 2, MALMÖ**  
 PLAN 1


OBJEKTSNUMMER	BYGGNAD	PLAN	DEL	UNDERGRUPP	DISCIPLIN
6907	C	01	40	A	
SKALA	RITNINGSSÄTTNING		BET		
1:100	A-40-1-C10				

SKALA 1:100 (A1) 0 5 10

**FÖRKLARINGAR**

  MÅTT ANGES I MILLIMETER.  
FÖR PLUSHÖJDER MM SE SEKTIONER.

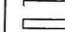-  UPPTIGNINGSLUCKA
-  ÖPPNING I VÄGG
-  BEF. VÄGG

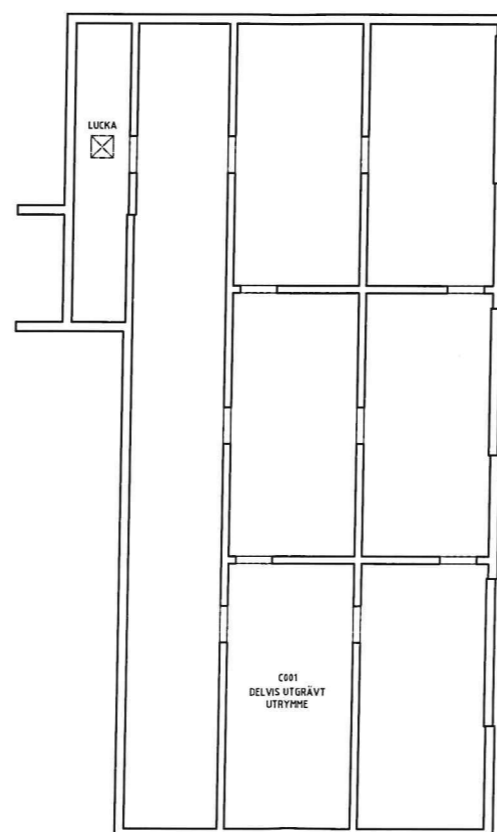

BET	ANT	ÄNDRINGEN AVSER	DATUM	SGH

**RELATIONSHANDLING**



**DJUPADALSSKOLAN**  
NY-, TILL- OCH OMBYGGNAD

PROJEKT NR  
**6B64**



FÖRETAG  
**ARKITEKTGRUPPEN I MALMÖ AB** TEL. **040-103535**

UPPGÄVSRUMMER  
**201730-7** RITAD AV **S. JÖNSSON** HANDLÄGGARE **NIKLAS OLSSON**


DATUM **2021-05-03** REV. DATUM ANSVARIG **NIKLAS OLSSON**

**DJUPADAL 2, MALMÖ**  
**PLAN 0**

OBJEKTSNUMMER	BYGGNAD	PLAN	DEL	UNDERGRUPP	DISCIPLIN
6907	C	00	4.0	A	BET

SKALA	RITINGSNUMMER	BET
1:100	A-40-1-C00	



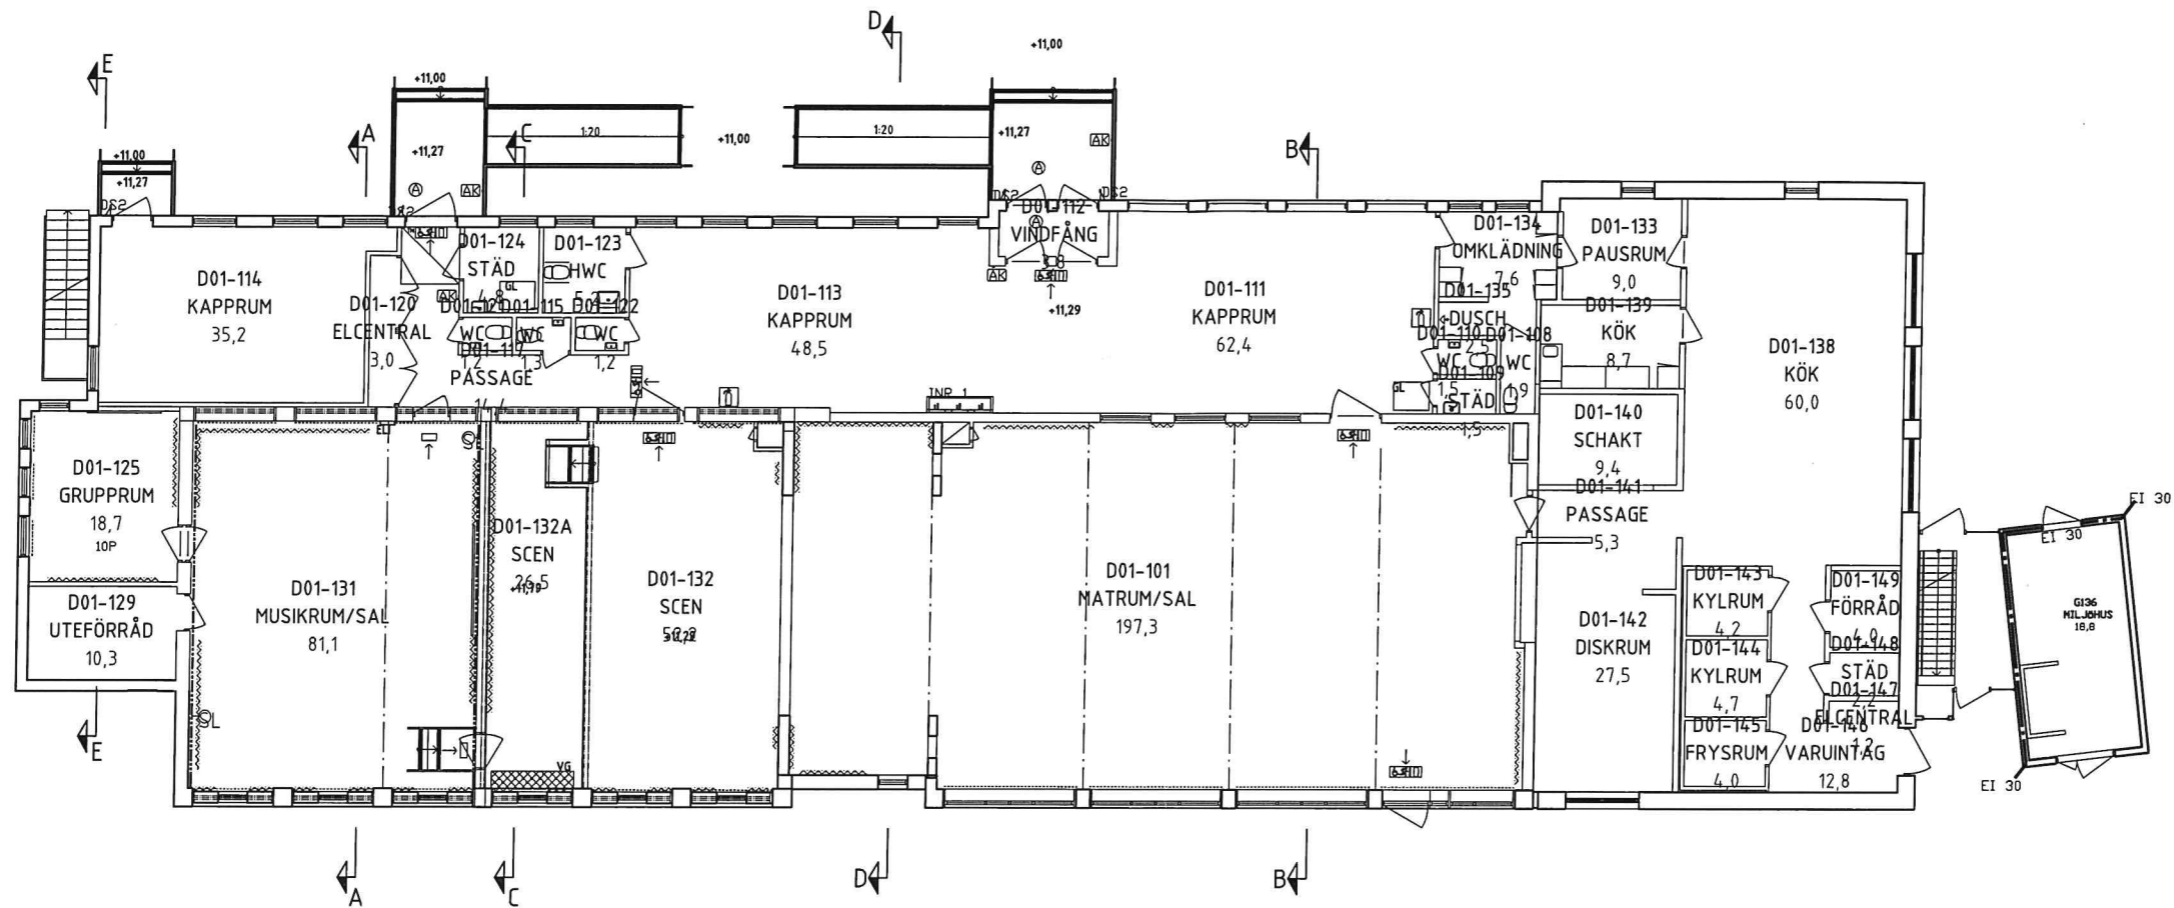

**FÖRKLARINGAR**

MÅTT  
 PLUSHÖJDER ANGES I METER, ÖVRIGA MÅTT ANGES I MM,  
 DÄR EJ ANNAN ENHET ANGES.

- BRANDCELLGRÄNS EI30
- BRANDKASS (EX)
- EI30-SmC BRANDTEKNISK KASS PÅ DÖRR  
ELLER GLASPARTI (EX)

- ▬ BEF. VÄGG
- ▬ FÖNSTER/GLASPARTI
- ▬ BEF TÄT DÖRR
- ▬ BEF GLASAD DÖRR

FG+11.29 PLUSHÖJD (EXEMPEL) ÖK FG

**BETECKNINGAR:**

- ◀ GENOMLYST VÄGLEDDANDE  
UTRYMNINGSSKYLT
- ◀ EFTERLYSAND VÄGLEDDANDE  
UTRYMNINGSSKYLT
- ↓ GENOMLYST VÄGLEDDANDE  
UTRYMNINGSSKYLT MED RULLSTOLSPICTOGRAM
- ▬ PLACERING AV HANDBRANDSLÄCKARE.
- ▬ ARMBÄGSKONTAKT ENL. BYGGBESKRIVNING
- VG VENTILATIONS Galler FÖR KONVEKTOR  
MÅTT OCH POSITION ENLIGT K-HANDLING
- GL GOLVLUCKA 760X960



BET	ART	ÄNDRINGEN AVSER	DATUM	SEK
<b>RELATIONSHANDLING</b>				



**DJUPADALSSKOLAN**  
 NY-, TILL- OCH OMBYGGNAD

PROJEKT NR:  
**6B64**



FÖRETAG ARKITEKTGRUPPEN I MALMÖ AB	TEL. 040-103535
UPPGIFTSNUMMER 201730-7	ANSVARIG AD/HR NIKLAS OLSSON
DATUM 2021-05-03	ANSVARIG NIKLAS OLSSON

**DJUPADAL 2, MALMÖ**  
**PLAN 1**

PROJEKTNUMMER 6907	BYGGNAD D	PLAN 01	DEL 40	DISCIPLIN A
-----------------------	--------------	------------	-----------	----------------

SKALA 1:100	RISSNUMMER A-40-1-D10	BET
----------------	--------------------------	-----


SKALA 1:100 (A1) 0 5 10

**FÖRKLARINGAR**

**MÅTT**  
 PLUSHÖJDER ANGES I METER, ÖVRIGA MÅTT ANGES I MM,  
 DÄR EJ ANNAN ENHET ANGES.



**FG+9,00** PLUSHÖJD (EXEMPEL) ÖK FG  
 SKA KONTROLLERAS PÅ PLATS AV  
 BYGGENTREPRENÖREN FÖRE  
 AVGÖRANDE BYGGÅTGÄRDER.

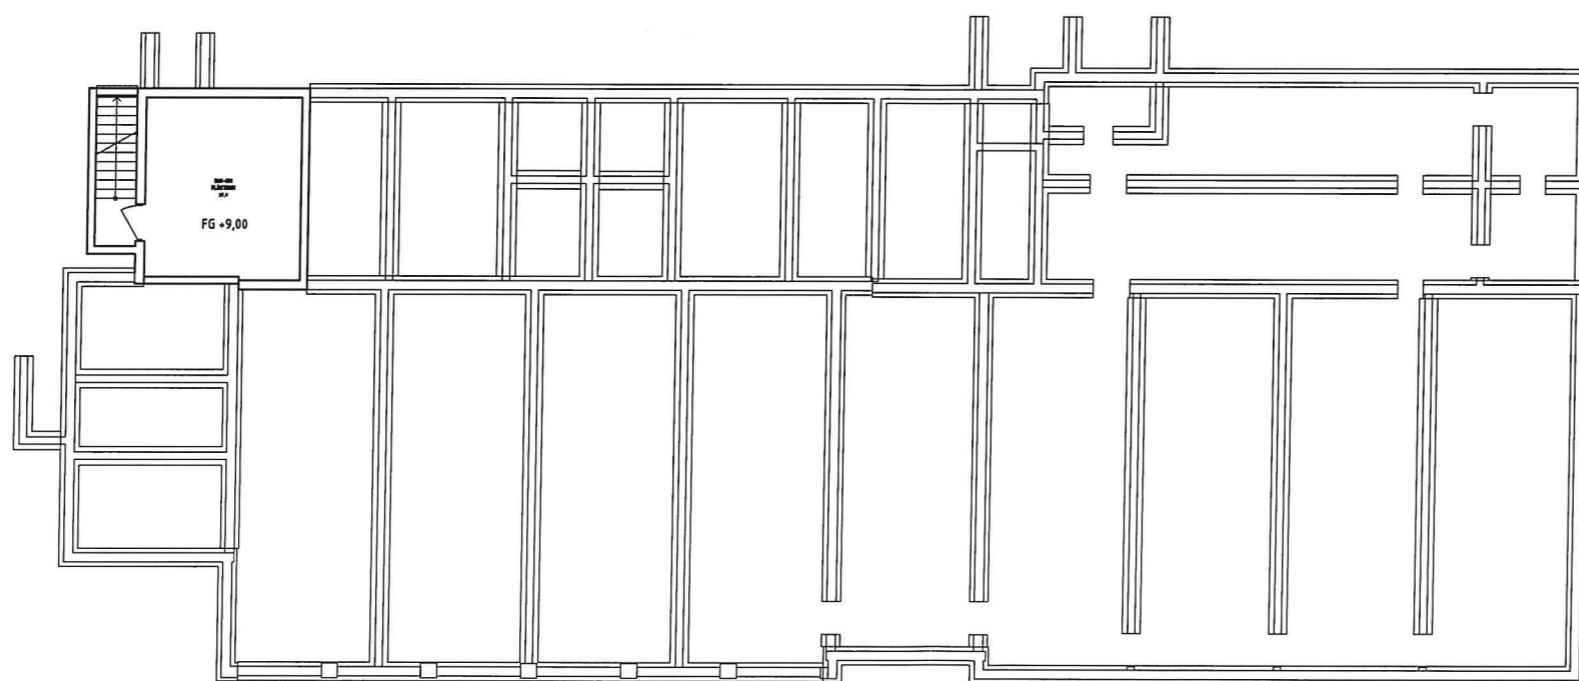

BET	ART	ÄNDRINGEN AVSER	DATUM	SKID
<b>RELATIONSHANDLING</b>				

**Malmö stad**  
**Stadsfastigheter**


**DJUPADALSSKOLAN** PROJEKT NR:  
 NY-, TILL- OCH OMBYGGNAD 6B64

**ARKITEKTGRUPPEN**

FÖRETAG	ARKITEKTGRUPPEN I MALMÖ AB	TEL	040-103535
UPPGÄVGRUPP	201730-7	RITAD AV	AD/HR
DATUM	2021-05-03	REVISER	NIKLAS OLSSON

**DJUPADAL 2, MALMÖ**  
**PLAN 0**


ORIENTNR	BYGGNAD	PLAN	DEL	UNDERGRUPP	DISCIPLIN
6907	D	00	40	A	
SKALA	RITNINGSRUMMER		BET		
1:100	A-40-1-D00				

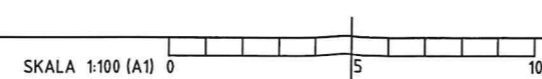

XREF:

LAGER: 5811

PL0: 2021-08-20 18:07 C:\USERS\JOSEF\DESKTOP\TEMP\DJUPADAL\DPLOT\TNING\A-40-P-0000-6907-D.DWG JOSE

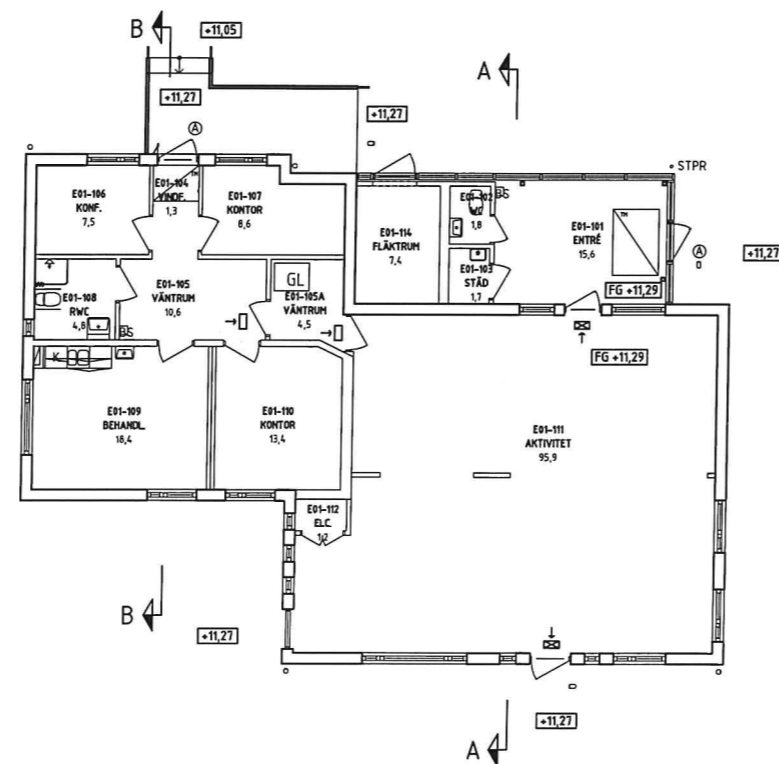


**FÖRKLARINGAR**

**MÅTT**  
 PLUSHÖJDER ANGES I METER, ÖVRIGA MÅTT ANGES I MM,  
 DÄR EJ ANNAN ENHET ANGES.

- BRANDCELLSGRÄNS EI30
- BRANDKLASS (EX)
- EI30-SmC BRANDTEKNISK KLASS PÅ DÖRR  
ELLER GLASPARTI (EX)
- BEF. VÄGG
- FÖNSTER/GLASPARTI
- BEF DÖRR, GLASAD
- BEF DÖRR
- FG+25,60 PLUSHÖJD (EXEMPEL) ÖK FG

**BETECKNINGAR:**

- STPR STUPRÖR
- ☒ GENOMLYST VÄGLEDANDE  
UTRYMNINGSSKYLT
- ☐ EFTERLYSANDE VÄGLEDANDE  
UTRYMNINGSSKYLT
- Ⓐ DÖRRAUTOMATIK
- Ⓜ MAGNETKONTAKT DÖRR
- Ⓢ DÖRR FÖRSEDD MED FREE-SWING

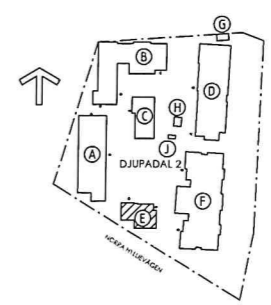

BET	ANT	ÄNDRINGEN AVSER	DATUM	DIK
<b>RELATIONSHANDLING</b>				



**DJUPADALSSKOLAN**  
 NY-, TILL- OCH OMBYGGNAD  
 PROJEKT NR. 6B64




FÖRETAG ARKITEKTGRUPPEN I MALMÖ AB	TEL. 040-103535
UPPGÅRDSNUMMER 201730-7	ANSVARIG NIKLAS OLSSON
DATUM 2021-05-03	REVISOR NIKLAS OLSSON

**DJUPADAL 2, MALMÖ**  
**PLAN 1**


OBJEKTSNUMMER 6907	BYGGNAD E	PLAN 01	DEL 40	UNDERGRUPP A
SKALA 1:100	RITNINGSRAMMEN A-40-1-E10	BET		

SKALA 1:100 (A1) 0 5 10

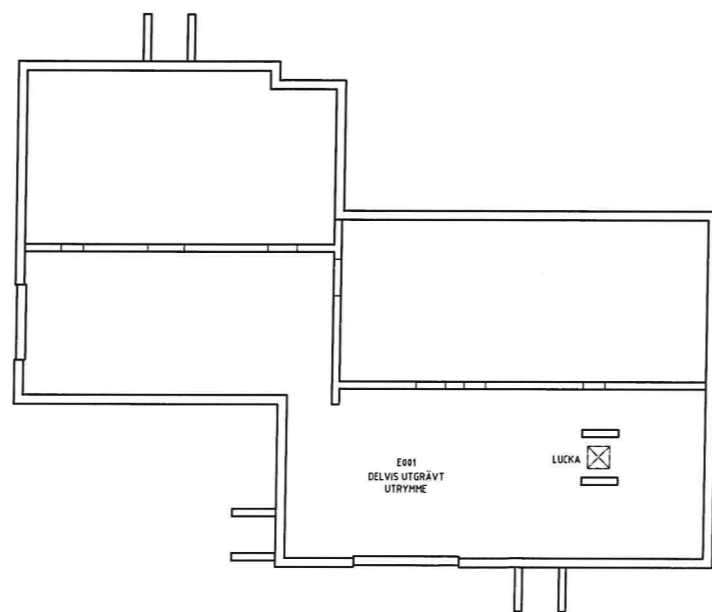


**FÖRKLARINGAR**  
 MÅTT ANGES I MILLIMETER.  
 FÖR PLUSHÖJDER MM SE SEKTIONER.

UPPTÄGNINGSLUCKA  
 ÖPPNING I VÄGG  
 BEF. VÄGG

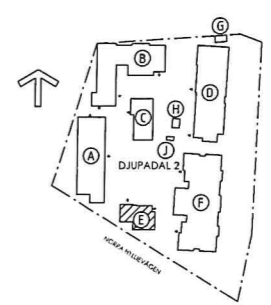

REK	ANT	ÄNDRINGEN AVSER	DATUM	SKR
<b>RELATIONSHANDLING</b>				
		<b>Malmö stad Stadsfastigheter</b>		
DJUPADALSSKOLAN NY-, TILL- OCH OMBYGGNAD				PROJEKT NR 6B64
		<b>ARKITEKT GRUPPEN</b>		
FÖRETAG ARKITEKTGRUPPEN I MALMÖ AB		TEL 040-103535		
UPPDRAGSNUMMER 201730-7	UTD AV S. JÖNSSON	HANDLÄGGARE NIKLAS OLSSON		
DATUM 2021-05-03	REV DATUM	ANSVARIG NIKLAS OLSSON		
<b>DJUPADAL 2, MALMÖ PLAN 0</b>				
OBJEKTSNUMMER 6907	BYGGNAD E	PLAN 00	UNGGRUPP 40	DISCIPLIN A
SKALA 1:100	RITINGSNUMMER A-40-1-E00	REK		

SKALA 1:100 (A1) 0 5 10

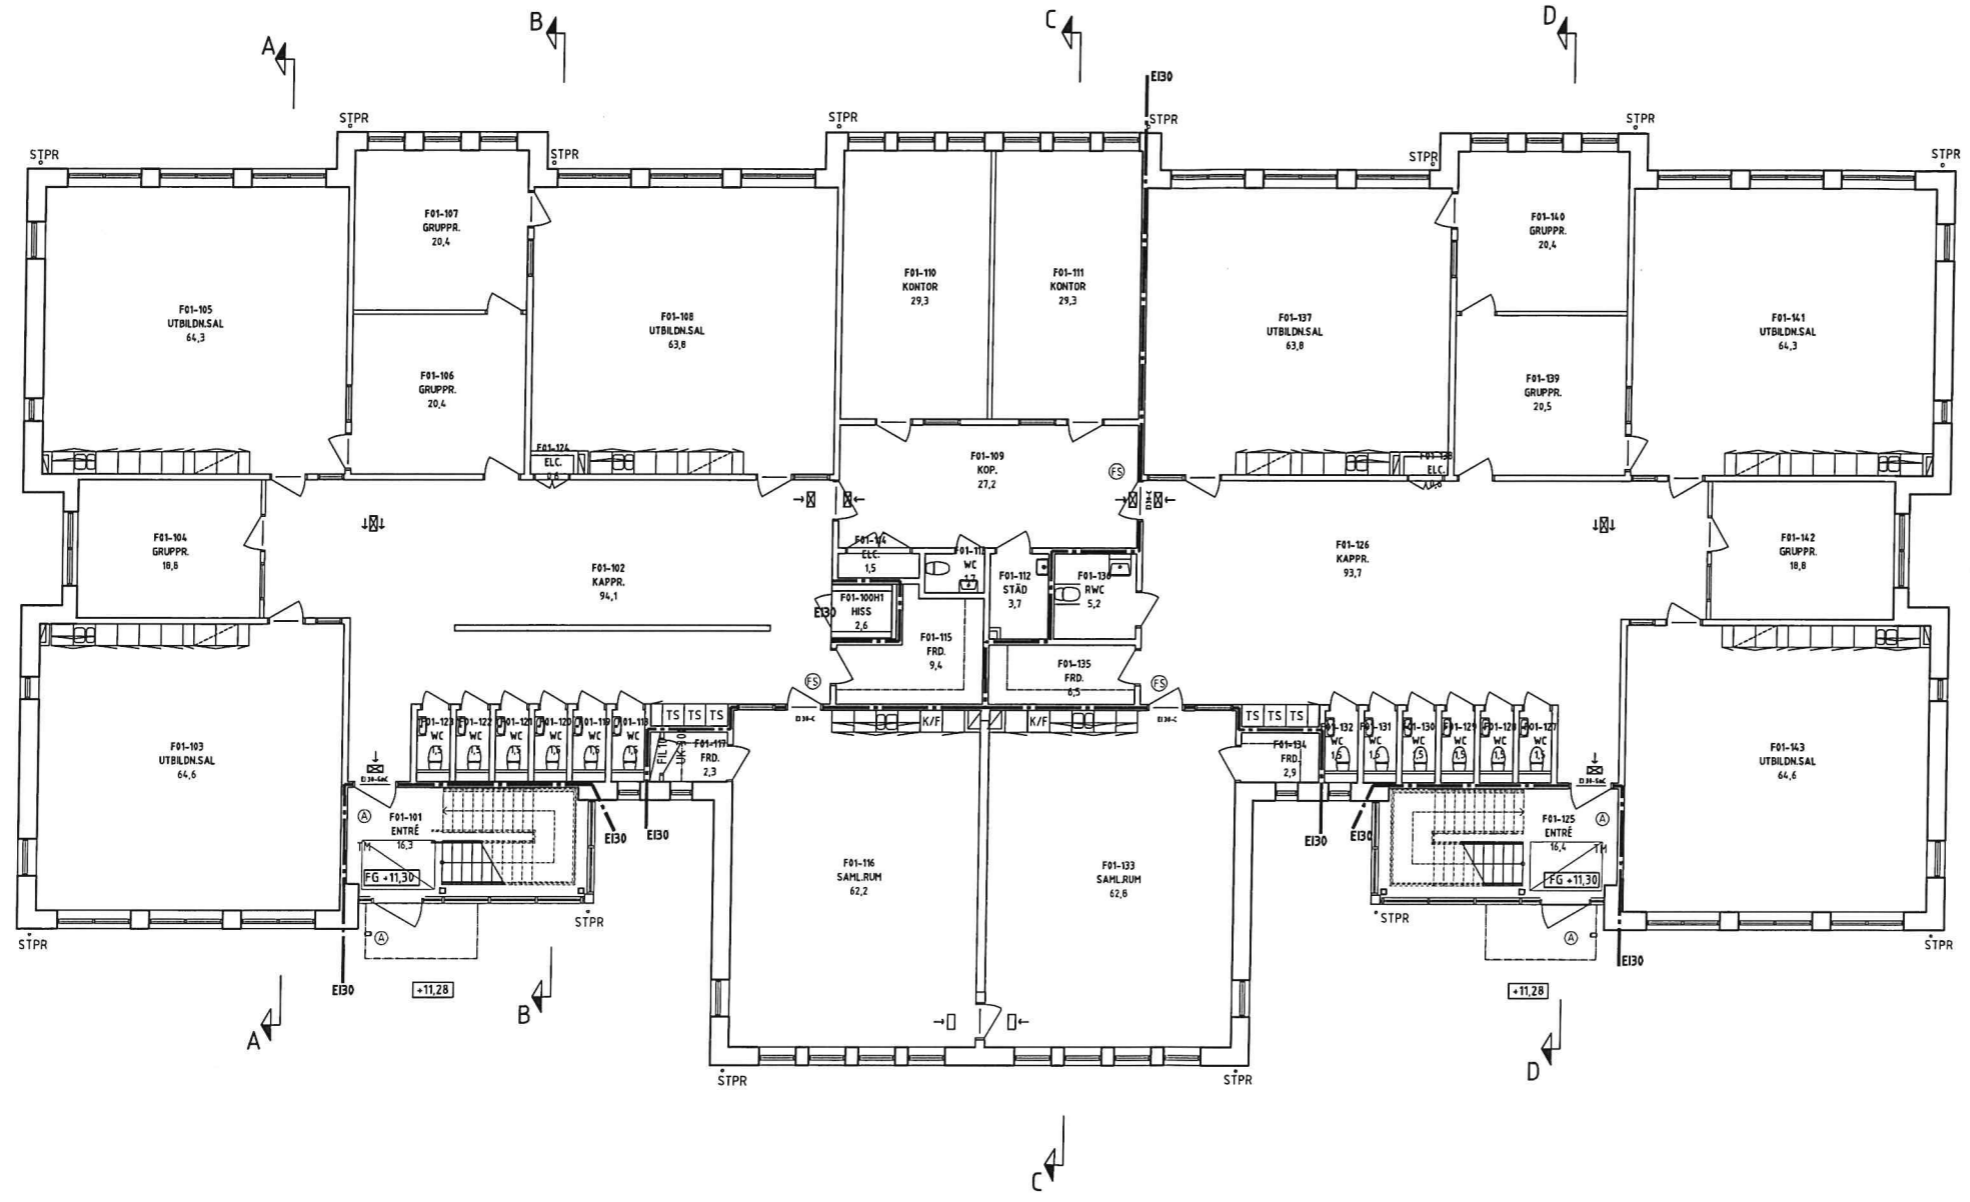

**FÖRKLARINGAR**

MÅTT  
 PLUSHÖJDER ANGES I METER, ÖVRIGA MÅTT ANGES I MM,  
 DÄR EJ ANNAN ENHET ANGES.


- BRANDCELLSGRÄNS E130
- E130 BRANDKASS (EX)
- E130-SmC BRANDTEKNISK KASS PÅ DÖRR  
ELLER GLASPARTI (EX)

- BEF. VÄGG
- FÖNSTER/GLASPARTI
- BEF DÖRR, GLASAD
- BEF DÖRR

FG+25,60 PLUSHÖJD (EXEMPEL) ÖK FG

**BETECKNINGAR:**

- STPR STUPRÖR
- ← GENOMLYST VÄGLEDANDE  
UTRYMNINGSSKYLT
- ← EFTERLYSANDE VÄGLEDANDE  
UTRYMNINGSSKYLT
- ⊕ DÖRRAUTOMATIK
- ⊕ MAGNETKONTAKT DÖRR
- ⊕ DÖRR FÖRSEDD MED FREE-SWING

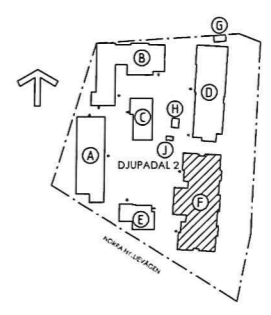

BET	ANT	ÄNDRINGEN AVSER	DATUM	SGH
RELATIONSHANDLING				


**Malmö stad**  
**Stadsfastigheter**

**DJUPADALSSKOLAN**  
 NY-, TILL- OCH OMBYGGNAD

PROJEKT NR  
**6B64**


**ARKITEKT  
GRUPPEN**


FÖRETAG  
 ARKITEKTGRUPPEN I MALMÖ AB    TEL 040-103535

UPPDRAGSNUMMER 201730-7    RIFAD AV S. JÖNSSON    HANDELSÄGARE NIKLAS OLSSON


DATUM 2021-05-03    REV DATUM    ANSVARIG NIKLAS OLSSON

DJUPADAL 2, MALMÖ PLAN 1					
OBJEKTSNUMMER	BYGGNAD	PLAN	DEL	UNDERGRUPP	DISCIPLIN
6907	F	01	40	A	
SKALA	RITNINGSNUMMER		BET		
1:100	A-40-1-F10				

SKALA 1:100 (A1) 0 5 10

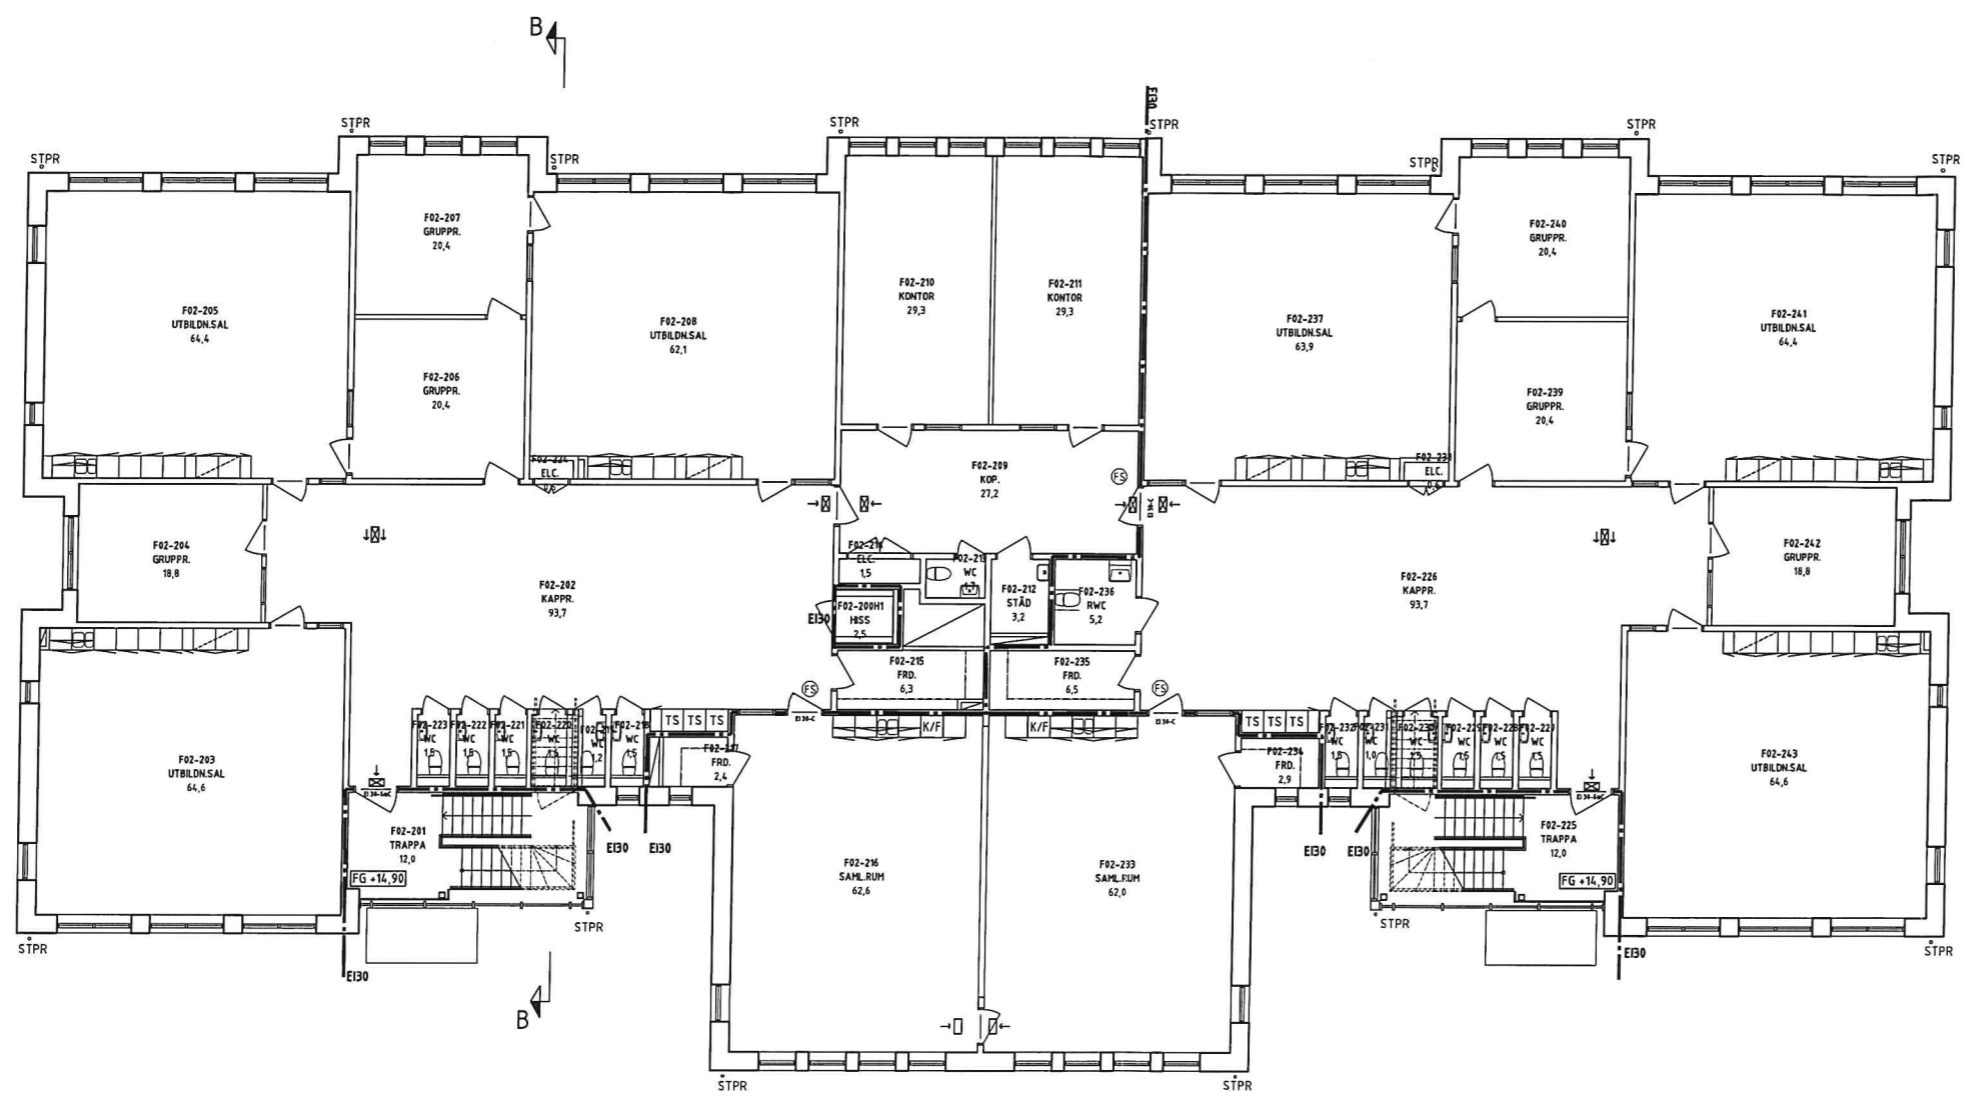

- FÖRKLARINGAR**
- MÅTT**  
 PLUSHÖJDER ANGES I METER, ÖVRIGA MÅTT ANGES I MM,  
 DÄR EJ ANNAN ENHET ANGES.
- BRANDELLSGRÄNS E130
  - E130 BRANDKLASS (EX)
  - E130-SmC BRANDELLSGRÄNS PÅ DÖRR  
ELLER GLASPARTI (EX)
  - BEF. VÄGG
  - FÖNSTER/GLASPARTI
  - BEF DÖRR, GLASAD
  - BEF DÖRR
  - FG+25,60 PLUSHÖJD (EKEMPEL) ÖK FG
- BETECKNINGAR:**
- STPR STUPPRÖR
  - GENOMLYST VÄGLEDADE  
UTRYMNINGSKYLT
  - EFTERLYSANDE VÄGLEDADE  
UTRYMNINGSKYLT
  - DÖRRAUTOMATIK
  - MAGNETKONTAKT DÖRR
  - DÖRR FÖRSEDD MED FREE-SWING

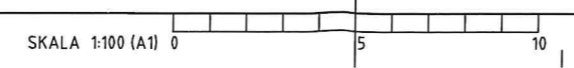

BET	ANT	ÄNDRINGEN AVSEER	DATUM	SGN
<b>RELATIONSHANDLING</b>				
		 <b>Malmö stad</b> <b>Stadsfastigheter</b>		
DJUPADALSSKOLAN NY-, TILL- OCH OMBYGGNAD				PROJEKT NR 6B64
 <b>ARKITEKT GRUPPEN</b>				
FÖRETAG ARKITEKTGRUPPEN I MALMÖ AB		TEL 040-103535		
UPPDRAGSNUMMER 201730-7	BETAD AV S. JÖNSSON	HANDLEDARE NIKLAS OLSSON		
DATUM 2021-05-03	REV DATUM	ARKIVAD NIKLAS OLSSON		
DJUPADAL 2, MALMÖ PLAN 2				
OBJEKTSNUMMER 6907	BYGGNAD	PLAN	DEL	UNDERGRUPP DISCIPLIN
	F	02	40	A
SKALA 1:100	BIBLIOTEKSNUMMER A-40-1-F20		BET	

P.L.O. 2021-08-26 14:47 C:\USERS\JOSE\DESKTOPP\TEMP\DJUPADAL\DPLOT\TINGOVA-40-P-0200-4897-F.DWG JOSÉ

