



- FÖRKLARINGAR**
- MARK/UTVÄNDIGA ÅTGÄRDER ENLIGT MARKHANDLINGAR
- PLUSHÖJD ÖK FG/MARK
 - BRANDCELLSGRÄNS EI 30
 - GENDRILYST VÄGLEDANDE MARKERING
 - EFTERLYSAND E VÄGLEDANDE MARKERING
 - BÄRANDE BETONGVÄGG
 - ÖVRIG VÄGG
 - FÖNSTER/GLASPARTI
 - TÄT DÖRR
 - GLASAD DÖRR
 - AUTOMATISK DÖRRÖPPNARE
 - ARMBÄGSKONTAKT, C800 ÖFG
 - ARMBÄGSKONTAKT PÅ UTVÄNDIG PELARE, C800 ÖFG
 - BRANDFÖRVARSTABLÄ
 - HANDBRANDSLÄCKARE
 - TORKMATTA
 - UTRYMNINGSPLAN




| BET | ART | ÄNDRING AVSEER | SKATT | REVIS |
|---------------------------------------|----------------------------|-----------------------------|------------|--------------------|
| RELATIONSHANDLING | | | | |
| | | Stadsfastigheter | | |
| ANNEBERGSSKOLAN NYBYGGNAD AV SKOLA | | | | PROJEKT NR 6E72 |
| | | ARKITEKTGRUPPEN | | |
| FÖRETAG ARKITEKTGRUPPEN I MALMÖ AB | | TEL 040 10 35 35 | | |
| UPPGÄVA 201710-2 | UTD AV L. MAGNUSSON | HANDLÄGGARE L. MAGNUSSON | | |
| DATUM 2020-05-29 | REVISOR L. KARUD | ANSVARIG L. KARUD | | |
| ANNEBERG 1, MALMÖ PLAN 1 | | | | |
| OBJEKTSGRUPP 5901 | BYGGNAD B | PLAN 01 | DEL 4.0 | DISCIPLIN A |
| SKALA 1:100 | BYGGNADSRIS A-4.0-1-B11 | | BET | |

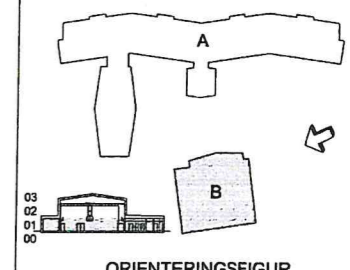

PLO: 2021-02-24 12:25 C:\COI_MSFV\6000-1690\VALA-MODELL\A-4.0-P-0100-6901-BDVG-FABIO_ZINNA

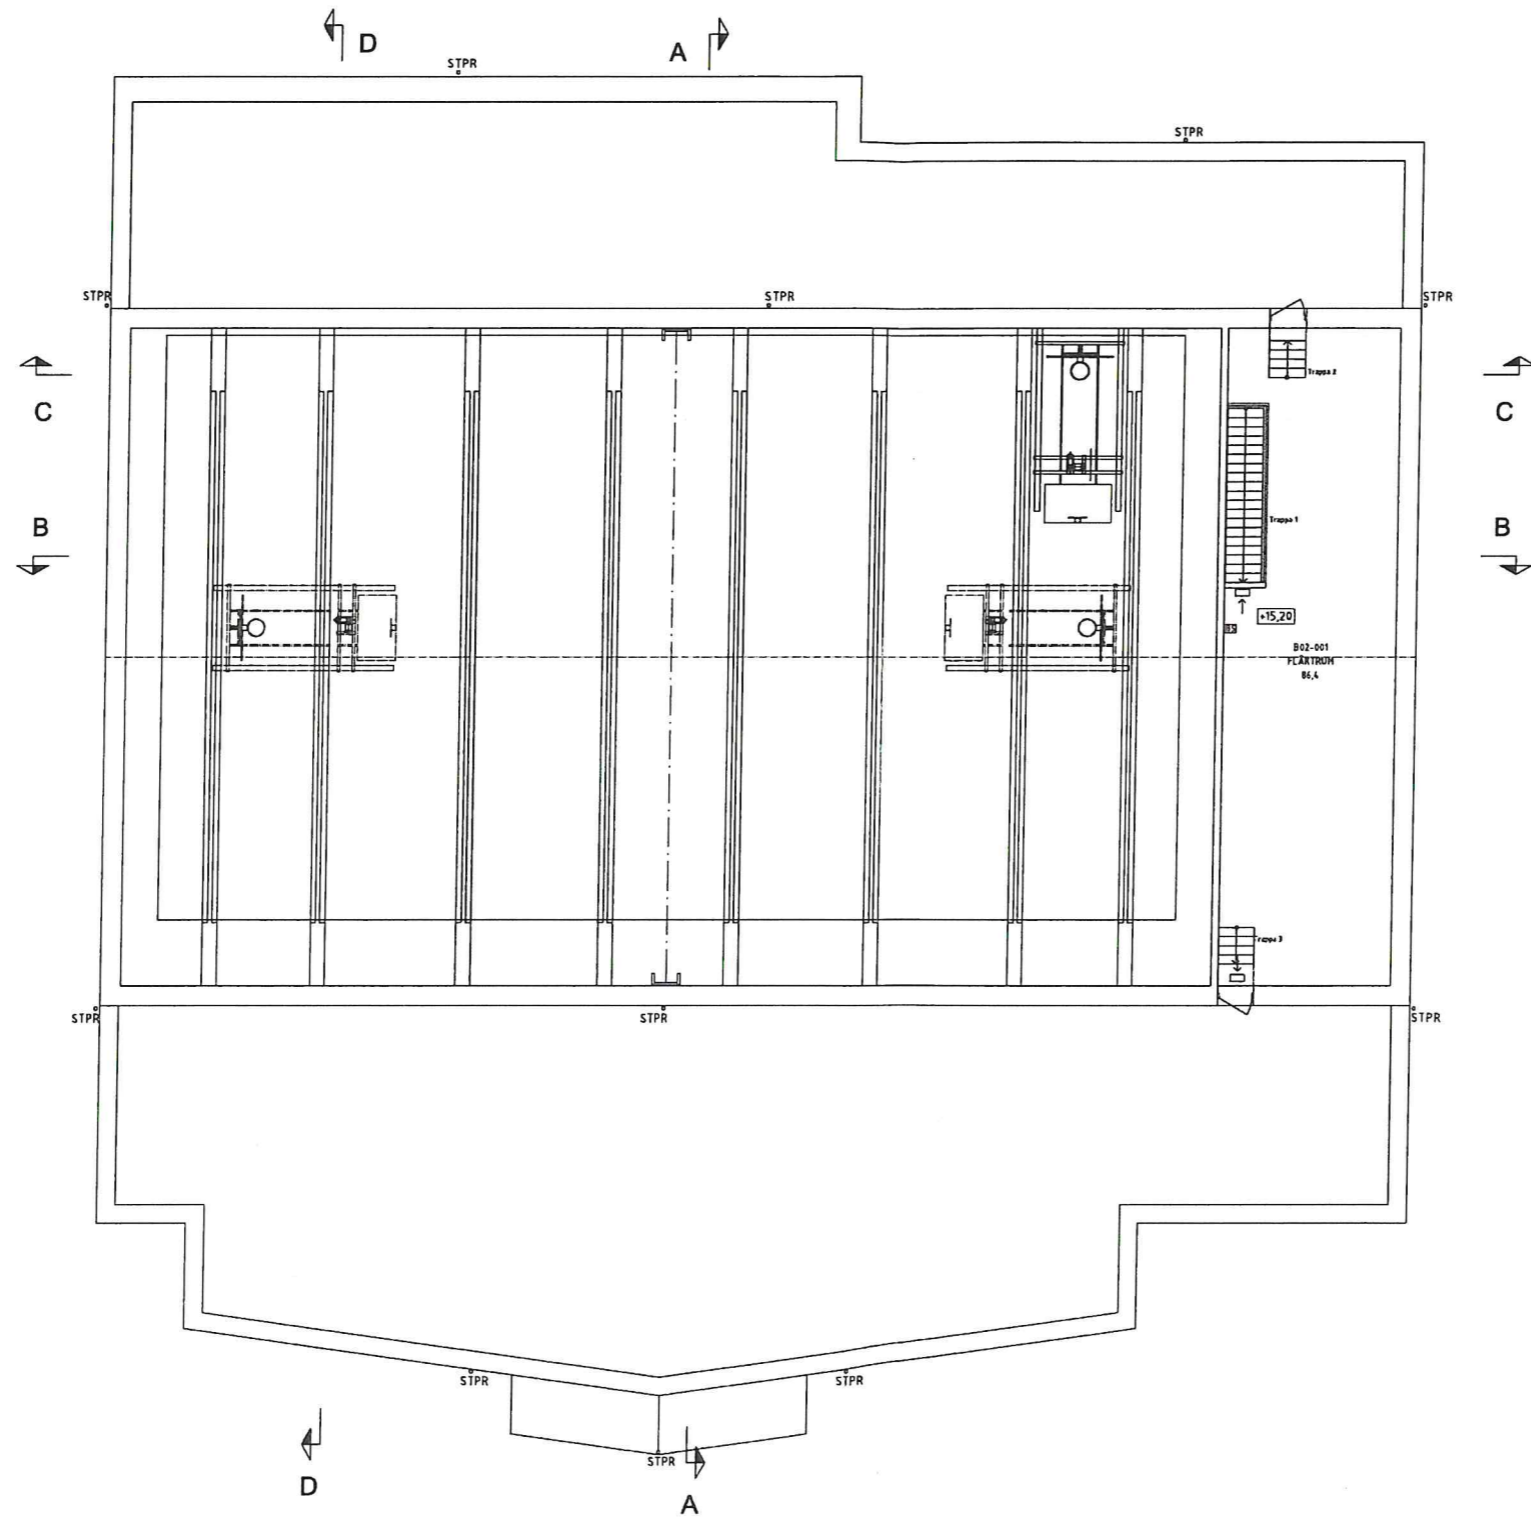

- FÖRKLARINGAR**
 MARK/UTVÄNDIGA ÅTGÄRDER ENLIGT MARKHANDLINGAR
- PLUSHÖJD ÖK FG/MARK
 - BRANDCELLSGRÄNS EI 30
 - GENOMLYST VÄGLEDANDE MARKERING
 - EFTERLYSANDE VÄGLEDANDE MARKERING
 - BÄRANDE BETONGVÄGG
 - ÖVRIG VÄGG
 - TÄT DÖRR
 - HANDBRANDSLÄCKARE

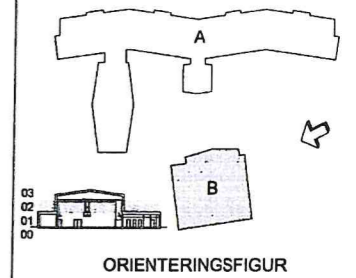

RELATIONSHANDLING



ANNEBERGSSKOLAN NYBYGGNAD AV SKOLA 6E72



| | | | |
|----------------|----------------------------|-----------|--------------|
| PROJEKTANT | ARKITEKTGRUPPEN I MALMÖ AB | TEL | 040 10 35 35 |
| UPPGIFTSNUMMER | 201710-2 | UTSÄTT AV | L. MAGNUSSON |
| DATUM | 2020-05-29 | REVISOR | L. KARUD |

ANNEBERG 1, MALMÖ
 PLAN 2

| | | | | |
|---------|---------------|-----|------------|-----------|
| BYGGNAD | PLAN | DEL | UNDERGRUPP | DISCIPLIN |
| 6901 | B | 02 | 40 | A |
| SKALA | BYGGNADSGRUPP | | BYTT | |
| 1:100 | A-40-1-B21 | | | |

