
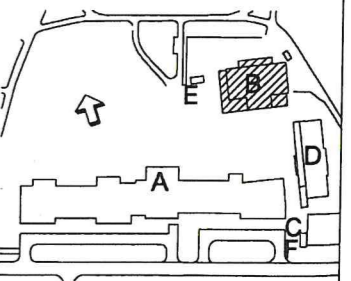


- FÖRKLARINGAR:**
- BRANDCELLSGRÄNS
 - EI 60 BRANDKLASS
 - Ø GENOMLYSTA VÄGLEDANDE MARKERINGAR
 - Ø EFTERLYSANDE VÄGLEDANDE MARKERINGAR
 - +21,60 PLUSHÖJD ÖVERKANT FÄRDIGT GOLV
 - ∩ SLAGDÖRRAR
 - ∩ SLAGDÖRRAR MED GLASÖPPNING
 - ∩ FÖNSTER/GLASPARTI

- AK ARMBÄGSKONTAKT ENL BYGGBESKRIVNING
- DA DÖRRAUTOMATIK ENL DÖRRUPPSTÄLLNING
- GVS GOLVÄRMSKÄP ENL VA-HANDLINGAR
- ST STUPRÖR
- GB GOLVBRUNN

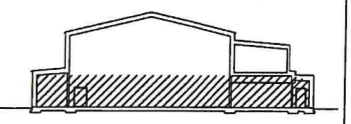

ORIENTERINGSGIFUR

RELATIONSHANDLING




TINGDAMMSSKOLAN, OXIE
NY- OCH OMBYGGNAD



ARKITEKTGRUPPEN I MALMÖ AB
201480-5
2018-05-24

TINGDAMMSSKOLAN 1
IDROTTSBALL
PLAN

BYGGNAD	PLAN	DEL	UTGÅVOR	BYGGNAD
6963	B	01	40	A
SKALA	BYGGNAD	BYGGNAD	BYGGNAD	BYGGNAD
1:100	A-4-0-1-2110			

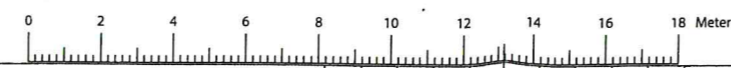

SKALA 1:100 (A1) 0 5 10

PLD 2021-07-29 16:21 C:\CGI_REFERANSOR\6963\A1-01-PP-9105-6963-BDING DUCAN BORZAN

