

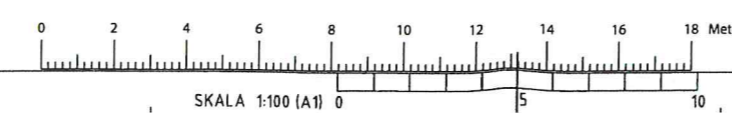


HÄNVISNINGAR
 MÄTTPLÅN SE RITNINGAR:
 A-40-1-D0110
 A-40-1-D0111

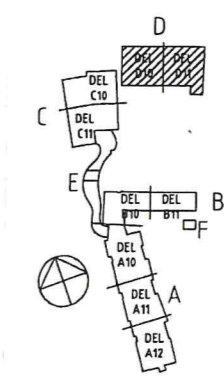

NO	ART	ÄNDRINGEN AVSEER	DATUM	BEK
RELATIONSHANDLING				
		Malmö stad		
Stadsfastigheter				
GEIJERSKOLAN		Nybyggnad skola och idrottshall		PROJEKT NR 6211
FÖRETAG	SYDARK KONSTRUERA AB	TEL	040-599400	
UPPGIFTSNUMMER	13178	REDAKTÖR	Örjan Nilsson	
DATUM	2017-05-03	REVISOR	Helena Hammer	
NÖTVÄCKAN 3				
PLAN ÖVERSIKTSPLAN, PLAN 1				
ÖVERSIKTSPLAN	BYGGNAD	PLAN	DEL	UNDERLUPP
6946	D	01	A	
SKALA	1:100		RITNINGSPÅR	RET
	A-40-1-D0101			

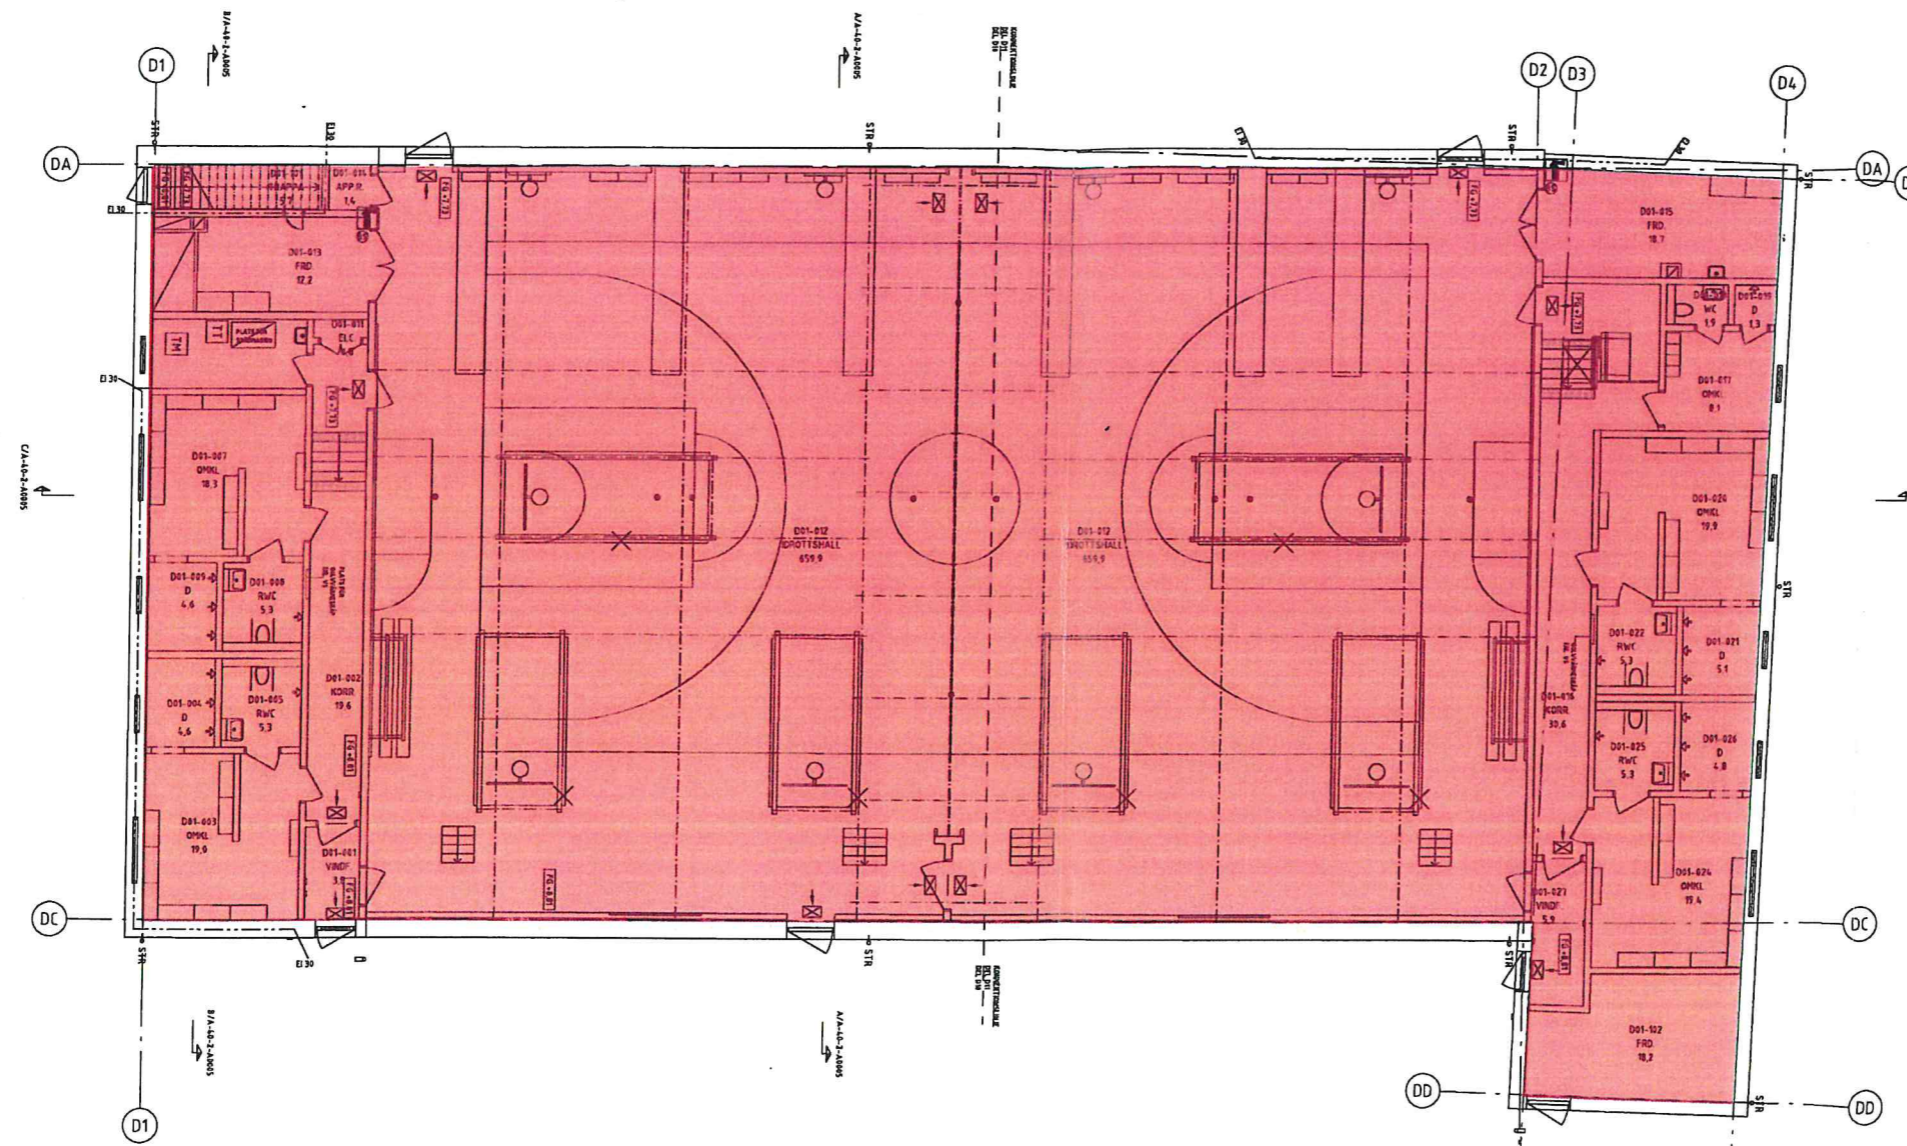